

Récépissé de DT Récépissé de DICT

Au titre du chapitre IV du titre V du livre V (partie réglementaire) du Code de l'environnement
et de la section 12 du chapitre IV du titre III du livre V de la 4ème partie (partie réglementaire) du Code du travail

(Annexe 2 de l'arrêté du 15 février 2012 modifié - NOR : DEVP1116359A)

Destinataire

- Récépissé de DT
 Récépissé de DICT
 Récépissé de DT/DICT
conjointe

Dénomination
Numéro / Voie
Code postal / Commune
Pays

AMEVIA INGENIERIE
10 rue de la Bergerie
30100 ALES
France

N° consultation du téléservice : 2018061903314D63

Référence de l'exploitant : 1825029780.182501RDT02

N° d'affaire du déclarant : 18-011-A

Personne à contacter (déclarant) : PLANTIN Ludovic

Date de réception de la déclaration : 19/06/2018

Commune principale des travaux : 30390 ARAMON

Adresse des travaux prévus : av de nimes

Coordonnées de l'exploitant :

Raison sociale : ENEDIS-DRLARO-GC Languedoc-Roussillon

Personne à contacter : VANDERHEYDEN Pascale

Numéro / Voie : 1 Rue de Verdun

Lieu-dit / BP :

Code Postal / Commune : 30900 NIMES

Tél. : +33466599418

Fax :

Éléments généraux de réponse

- Les renseignements que vous avez fournis ne nous permettent pas de vous répondre. La déclaration est à renouveler. Précisez notamment : _____
- Les réseaux/ouvrages que nous exploitons ne sont pas concernés au regard des informations fournies. Distance > à : _____ m
- Il y a au moins un réseau/ouvrage concerné (voir liste jointe) de catégorie : EL (voir liste des catégories au verso)

Modification ou extension de nos réseaux / ouvrages

Modification ou extension de réseau/ouvrage envisagée dans un délai inférieur à 3 mois : _____

- Réalisation de modifications en cours sur notre réseau/ouvrage.

Veuillez contacter notre représentant : _____

Tél. : _____

NB : Si nous avons connaissance d'une modification du réseau/ouvrage dans le délai maximal de 3 mois à compter de la consultation du téléservice, nous vous en informerons.

Emplacement de nos réseaux / ouvrages

Plans joints : Références : voir plan Echelle⁽¹⁾ : _____ Date d'édition⁽¹⁾ : _____ Sensible : Prof. règl. mini⁽¹⁾ : 65 cm Matériau réseau⁽¹⁾ : _____

NB : La classe de précision A, B ou C figure dans les plans.

Réunion sur chantier pour localisation du réseau/ouvrage : Date retenue d'un commun accord : _____ à _____
ou Prise de RDV à l'initiative du déclarant (date du dernier contact non conclusif : _____)

- Votre projet doit tenir compte de la servitude protégeant notre ouvrage.

(cas d'un récépissé de DT) Tous les tronçons dans l'emprise ne sont pas en totalité de classe A : investigations complémentaires ou clauses particulières au marché à prévoir.

Les branchements situés dans l'emprise du projet et pourvus d'affleurant sont tous rattachés à un réseau principal souterrain identifié dans les plans joints.

(1) : facultatif si l'information est fournie sur le plan joint

Recommandations de sécurité

Les recommandations techniques générales en fonction des réseaux et des techniques de travaux prévues sont consultables sur www.reseaux-et-canalizations.gouv.fr

Les recommandations techniques spécifiques suivantes sont à appliquer, en fonction des risques liés à l'utilisation des techniques de travaux employées :
Des branchements sans affleurant ou (et) aéro-souterrain sont susceptibles d'être dans l'emprise Travaux

Rubriques du guide technique relatives à des ouvrages ou travaux spécifiques : Voir chapitre 3.1 du guide d'application (Fascicule 2)

Pour les exploitants de lignes électriques : si la distance d'approche a été précisée, indiquez si la mise hors tension est : possible impossible

Mesures de sécurité à mettre en œuvre : vous devrez avant le début des travaux évaluer les distances d'approche au réseau, le cas échéant merci de vous reporter aux recommandations techniques.

Dispositifs importants pour la sécurité :

Cas de dégradation d'un de nos ouvrages

En cas de dégradation d'un de nos ouvrages, contactez nos services au numéro de téléphone suivant : 0176614701

Pour toute anomalie susceptible de mettre en cause la sécurité au cours du déroulement du chantier, prévenir le service départemental d'incendie et de secours (par défaut le 18 ou le 112) : SDIS du Gard 0466633600

Responsable du dossier

Nom : VANDERHEYDEN Pascale

Désignation du service : _____

Tél : +33 466599418

Signature de l'exploitant ou de son représentant

Nom : VANDERHEYDEN Pascale

Signature : _____

Date : 20/06/2018

Nbre de pièces jointes, y compris les plans : 2

**TRAVAUX A PROXIMITÉ DE LIGNES
CANALISATIONS ET OUVRAGES ÉLECTRIQUES
RECOMMANDATIONS TECHNIQUES ET DE SÉCURITÉ**

Conditions pour déterminer si les travaux sont situés à proximité d'ouvrages Électriques

Pour Enedis, les travaux sont considérés à proximité d'ouvrages électriques lorsque :

- ils sont situés à moins de **3 mètres** de lignes électriques aériennes de tension inférieure à 50 000 volts ;
- ils sont situés à moins de **1,5 mètre** de lignes électriques souterraines, quelle que soit la tension.

ATTENTION

Pour la détermination des distances entre les “ travaux ” et l'ouvrage électrique, il doit être tenu compte :

- des mouvements, déplacements, balancements, fouettements (notamment en cas de rupture éventuelle d'un organe) ;
- des engins ou de chutes possibles des engins utilisés pour les travaux ;
- des mouvements, mêmes accidentels, des charges manipulées et de leur encombrement ;
- des mouvements, déplacements et balancements des câbles des lignes aériennes.

Principes de prévention des travaux à proximité d'ouvrages électriques

Si les travaux sont situés à proximité d'ouvrages électriques, comme précisé ci-dessus, vous devez respecter les prescriptions **des articles R 4534-107 à R 4534-130 du code du travail**.

1- Compte tenu qu'Enedis est placé dans l'obligation impérieuse de limiter les mises hors tension aux cas indispensables pour assurer la continuité de l'alimentation électrique, compte tenu également du nombre important de travaux effectués à proximité des ouvrages électriques et de leur durée, votre chantier pourra se dérouler en présence de câbles sous tension. Dans ce cas, **en accord avec le chargé d'exploitation avant le début des travaux**, vous mettrez en œuvre l'une ou plusieurs des mesures de sécurité suivantes :

- avoir dégagé l'ouvrage exclusivement par sondage manuel ;
- avoir balisé la canalisation souterraine et fait surveiller le personnel par une personne compétente ;
- avoir balisé les emplacements à occuper, les itinéraires à suivre pour les engins de terrassement, de transport, de levage ou de manutention ;
- avoir délimité matériellement la zone de travail dans tous les plans par une signalisation très visible et fait surveiller le personnel par une personne compétente ;
- avoir placé des obstacles efficaces pour mettre l'installation hors d'atteinte ;
- avoir fait procéder à une isolation efficace des parties sous tension par le chargé d'exploitation ou par une entreprise qualifiée en accord avec le chargé d'exploitation ;
- avoir protégé contre le rayonnement solaire les réseaux souterrains mis à l'air libre et faire en sorte de ne pas les déplacer, ni de marcher dessus ;
- appliquer des prescriptions spécifiques données par le chargé d'exploitation.

2- Si toutefois après échange avec l'Exploitant vos travaux sont incompatibles avec le maintien sous tension des réseaux, nous procéderons à une étude complémentaire et éventuellement à la mise en œuvre de la solution trouvée (sous réserve que cela n'impacte pas le réseau et les clients). Vous devrez par ailleurs avoir obtenu du chargé d'exploitation un Certificat pour Tiers pour l'ouvrage concerné avant de débiter vos travaux.

**En cas de dommages aux ouvrages appelez le 01 76 61 47 01 et uniquement dans ce cas
NE JAMAIS APPROCHER UN OUVRAGE ENDOMMAGE**

Recommandation par rapport aux distances d'approche

Pour des raisons impérieuses de sécurité liées à la continuité de service la mise hors tension conformément à la réglementation n'est pas souhaitable.

Merci de vous référer au(x) plan(s) de masse pour identifier les réseaux en présence afin d'adapter la mise en œuvre de vos travaux par rapport aux distances d'approche et suivant les recommandations ci-dessous.

/!\ Mesures de sécurité à mettre en œuvre /!\

Nature	Niveau de tension	Symbologie	Recommandation
Souterrain	HTA		Certains de nos ouvrages souterrains ne sont pas alertés par un grillage avertisseur qui ne saurait constituer à lui seul un facteur d'alerte de proximité. Vous devrez approcher l'ouvrage exclusivement par sondage manuel sans le toucher.
	BT		
Aérien	BT Nu		Nous devons procéder à une protection du réseau basse tension, nous vous ferons parvenir un devis et les délais de mise en œuvre.
	BT Torsadé		Vous devez veillez à ne pas toucher les canalisations aériennes isolées qui sont dans l'emprise de votre chantier.
	HTA Nu HTA Torsadé	 	Votre chantier ne peut pas se dérouler dans les conditions que vous aviez envisagées, les distances indiquées dans votre déclaration ne sont pas compatibles avec la sécurité des intervenants.

Représentation des principaux éléments constituant les ouvrages électriques exploités

Légende du Plan de Masse

Réseau électrique

BT	—	Aérien
	- - -	Torsadé
	- - - -	Souterrain
BT ABAN	—	Aérien
	- - -	Torsadé
	- - - -	Souterrain
BT BRCHT	—	Aérien
HTA	—	Aérien
	- - -	Torsadé
	- - - -	Souterrain
	- - - -	Galerie
HTA ABAN	—	Aérien
	- - -	Torsadé
	- - - -	Souterrain
	- - - -	Galerie

Poste électrique

Poste Source	
Poste DP	
Poste Client HTA	
Poste DP Client HTA	
Poste de Répartition	
Poste de Production	
Poste DP Client-Production	
Poste Client Production	
Poste DP Production	
Poste de transformation HTA/HTA	

Coffret BT

Coupure	
Fausse Coupure	
Sectionnement	
Coupure rapide	
ADC	
Boite de coupure	
Boite de coupure 3D	
Boite de coupure 4D	
Boite coupe circuit	
RM BT	
Non normalisé	

Client BT

Tarif jaune C4	
Tarif bleu C5	
Client MHRV	
Producteur BT	

Armoire HTA

Armoire à Coupure Manuelle	
Armoire à Coupure télécommandée	

Zone en projet

Appareil de coupure aérien

Interrupteur non télécommandé	
Interrupteur télécommandé	
Interrupteur non télécommandé avec ouverture à creux de tension	

Connexion-jonction


Connexion Aérienne Chgt Sec.	
Jonction Chgt Sec.	
Jonction Etoilement	
Jonction Extrémité	
Poteau remontée Aéro	

Légende du Plan de détail

BT	HTA
Réseau et branchement	-----


Fourreau

Accessoires	Symboles et description	
Coffret électrique		Coffret réseau et branchement
		Coffret type REMBT
Armoire électrique		Armoire de comptage BT
		Armoire HTA
Boîte BT sous trottoir		Réseau
		Branchement
Jonction		BT
		HTA
Dérivation		BT
		HTA
Bout perdu	D	BT
	D	HTA
Remontée aérienne		RAS BT
		RAS HTA
Noeud topologique		BT pénétrant dans un bâtiment
		HTA pénétrant dans un bâtiment
Mise à la terre		

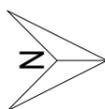

2- A titre indicatif et sauf mention expresse, les ouvrages souterrains ont été construits à une profondeur moyenne de 0,50 m sous trottoir ou accotement et de 0,85 m sous chaussée. Toutefois, des contraintes de construction et des opérations éventuelles de décaissement ou de remblaiement survenues depuis la pose de l'ouvrage, ont pu modifier la profondeur d'enfouissement d'un ouvrage construit selon ces règles.
 3- Les ouvrages peuvent occuper une profondeur moindre au niveau de la remontée vers les affleurants (coffrets, poteaux, ...).
 Edité le : 19-06-2018 - Tous droits réservés - reproduction interdite

Enedis
 Au titre de ce plan, il est entendu qu'Enedis ne communique que les informations relatives aux ouvrages, au sens des articles R. 554-1 et R. 554-2 du code de l'environnement, exploités par elle dans l'emprise des travaux indiquée par le déclarant.
 Cette communication s'opère donc à l'exclusion de tout autre ouvrage pouvant figurer sur ce document (gaz, éclairage, autres distributeurs d'électricité, ...).
 1- Les branchements construits avant le 1er juillet 2012 ne sont pas systématiquement représentés.

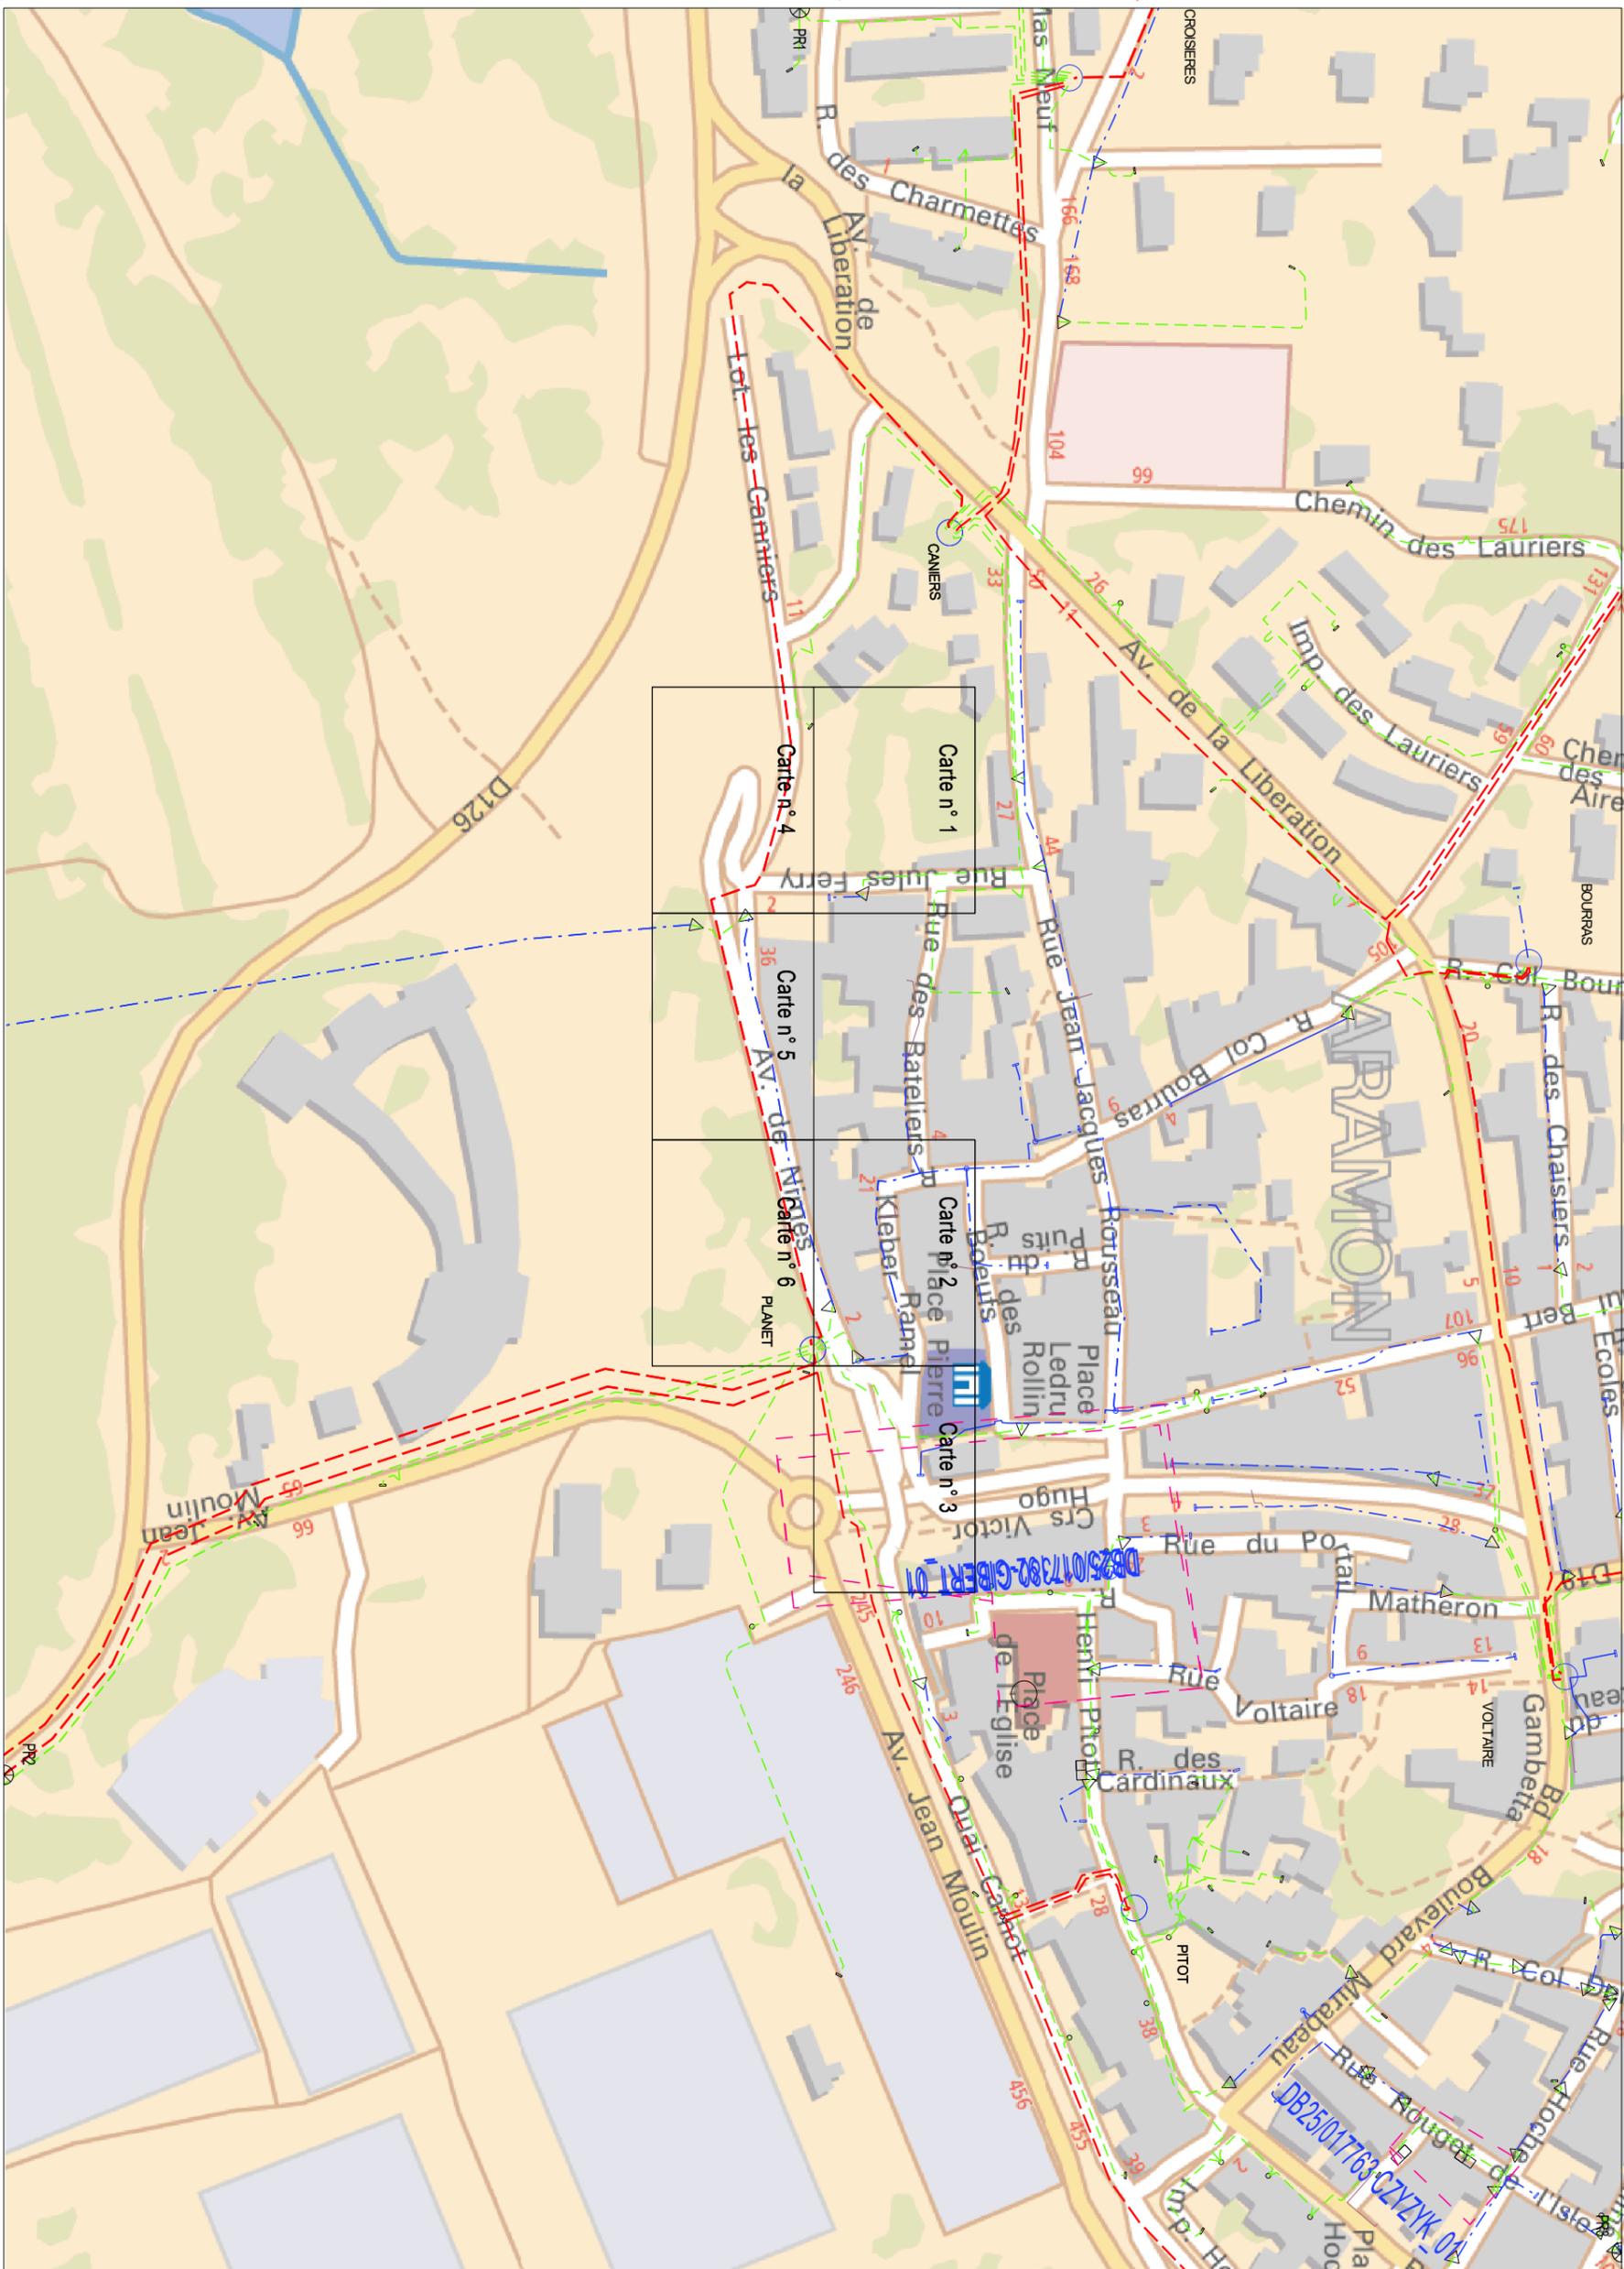

L'ouvrage est en classe C sauf s'il est représenté dans les plans de détail où il faudra se baser sur la classification indiquée dans les plans de détail

Coordonnées en degrés exprimées dans le Système géodésique WGS84			
Réf. point	Latitude	Longitude	Point d'appui :
PR1 :	43,88922013	4,67446227	B
PR2 :	43,88690243	4,68119392	
PR3 :	43,89137277	4,68316335	

Enedis

Au titre de ce plan, il est entendu qu'Enedis ne communique que les informations relatives aux ouvrages, au sens des articles R. 554-1 et R. 554-2 du code de l'environnement, exploités par elle dans l'emprise des travaux indiquée par le déclarant.


Cette communication s'opère donc à l'exclusion de tout autre ouvrage pouvant figurer sur ce document (gaz, éclairage, autres distributeurs d'électricité, ...).

1- Les branchements construits avant le 1er juillet 2012 ne sont pas systématiquement représentés.

2- A titre indicatif et sauf mention expresse, les ouvrages souterrains ont été construits à une profondeur moyenne de 0,50 m sous trottoir ou accotement et de 0,85 m sous chaussée. Toutefois, des contraintes de construction et des opérations éventuelles de décaissement ou de remblaiement survenues depuis la pose de l'ouvrage, ont pu modifier la profondeur d'enfouissement d'un ouvrage construit selon ces règles.

3- Les ouvrages peuvent occuper une profondeur moindre au niveau de la remontée vers les affleurants (coffrets, poteaux, ...).

Edité le : 19-06-2018 - Tous droits réservés - reproduction interdite

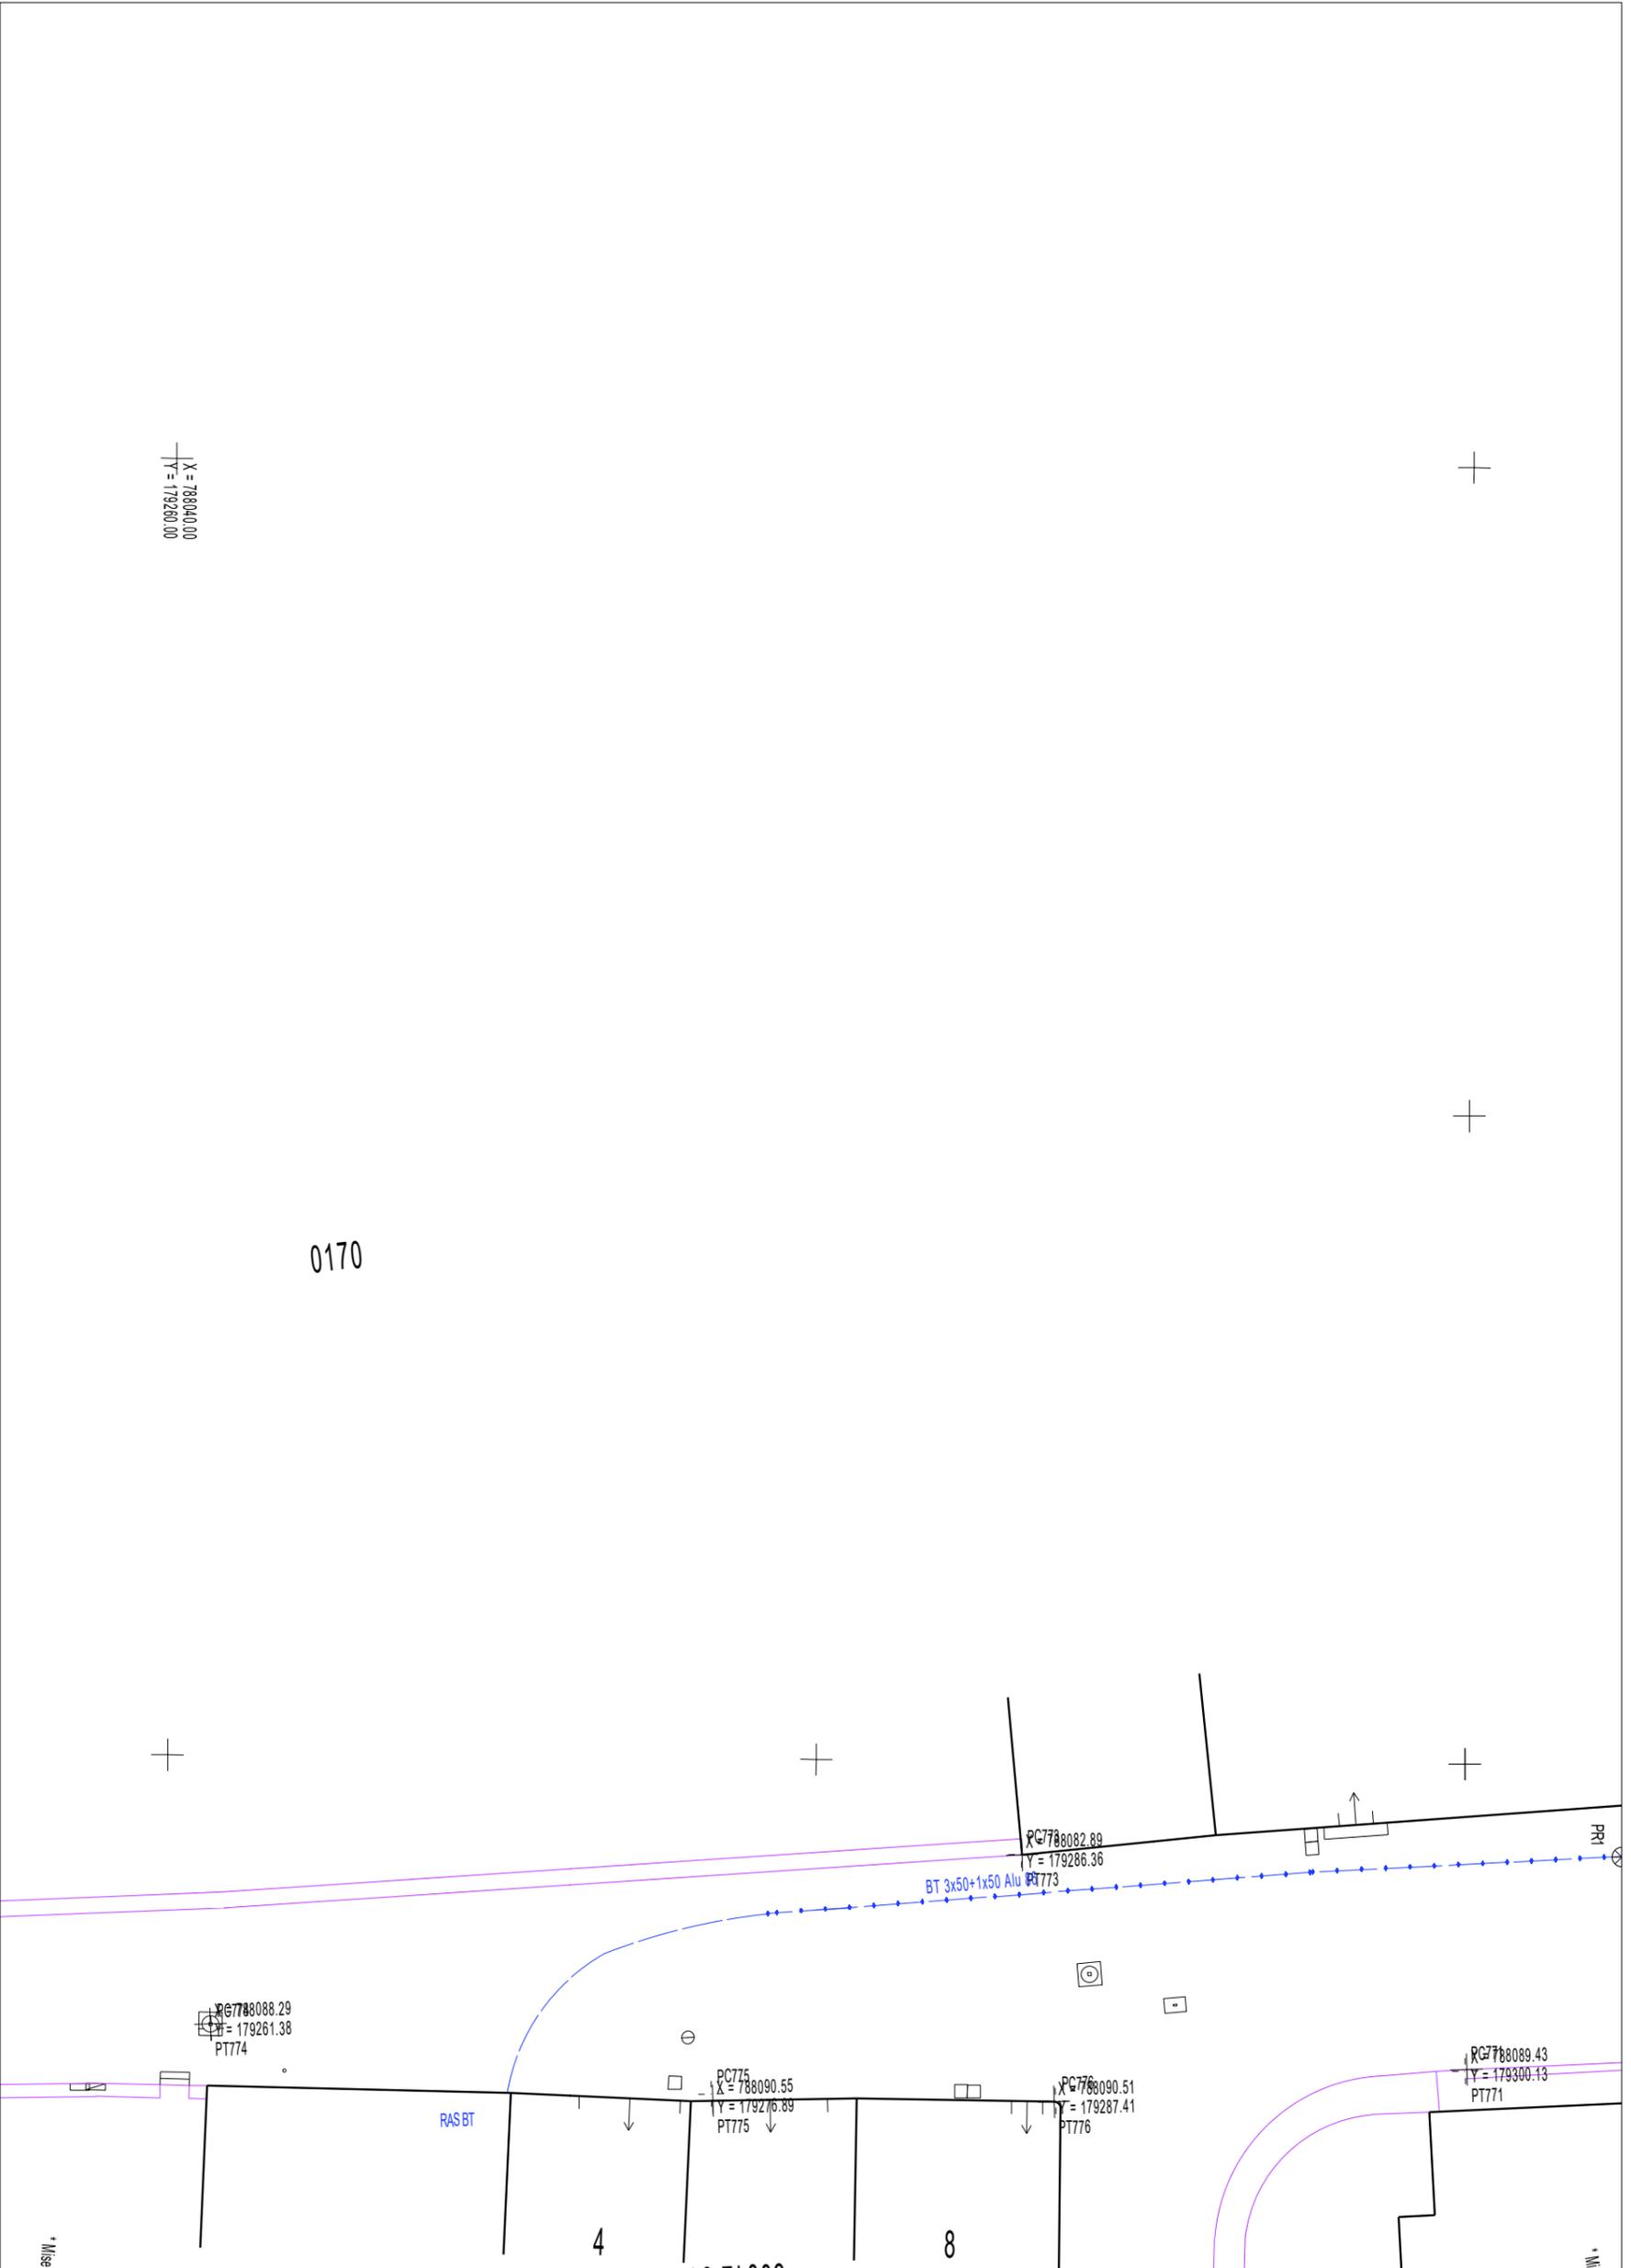


Catégorisation des ouvrages souterrains des plans de détails au sens de la réglementation DT-DICT

Classe	Éléments particuliers présents sur la symbolique des ouvrages précités	Exemple appliqué à un tronçon de réseau BT souterrain dans un plan de détail
A	◆ ou ●	◆ ou ● ◆◆◆◆
B	Aucun élément particulier	—
C	« ? » ou « Tracé incertain »	? — ou — Tracé incertain

Coordonnées en degrés exprimées dans le Système géodésique WGS84


Réf. point	Latitude	Longitude	Point d'appui : ◆ ou ●
PR1	43.88965504	4.677801	◆ ou ●

Système altimétrique : IGN 1969

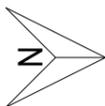

2- A titre indicatif et sauf mention expresse, les ouvrages souterrains ont été construits à une profondeur moyenne de 0,50 m sous trottoir ou accotement et de 0,85 m sous chaussée. Toutefois, des contraintes de construction et des opérations éventuelles de décaissement ou de remblaiement survenues depuis la pose de l'ouvrage, ont pu modifier la profondeur d'enfouissement d'un ouvrage construit selon ces règles.
 3- Les ouvrages peuvent occuper une profondeur moindre au niveau de la remontée vers les affleurants (coffrets, poteaux, ...).
 Edité le : 19-06-2018 - Tous droits réservés - reproduction interdite

Enedis
 Au titre de ce plan, il est entendu qu'Enedis ne communique que les informations relatives aux ouvrages, au sens des articles R. 554-1 et R. 554-2 du code de l'environnement, exploités par elle dans l'emprise des travaux indiquée par le déclarant.
 Cette communication s'opère donc à l'exclusion de tout autre ouvrage pouvant figurer sur ce document (gaz, éclairage, autres distributeurs d'électricité, ...).
 1- Les branchements construits avant le 1er juillet 2012 ne sont pas systématiquement représentés.

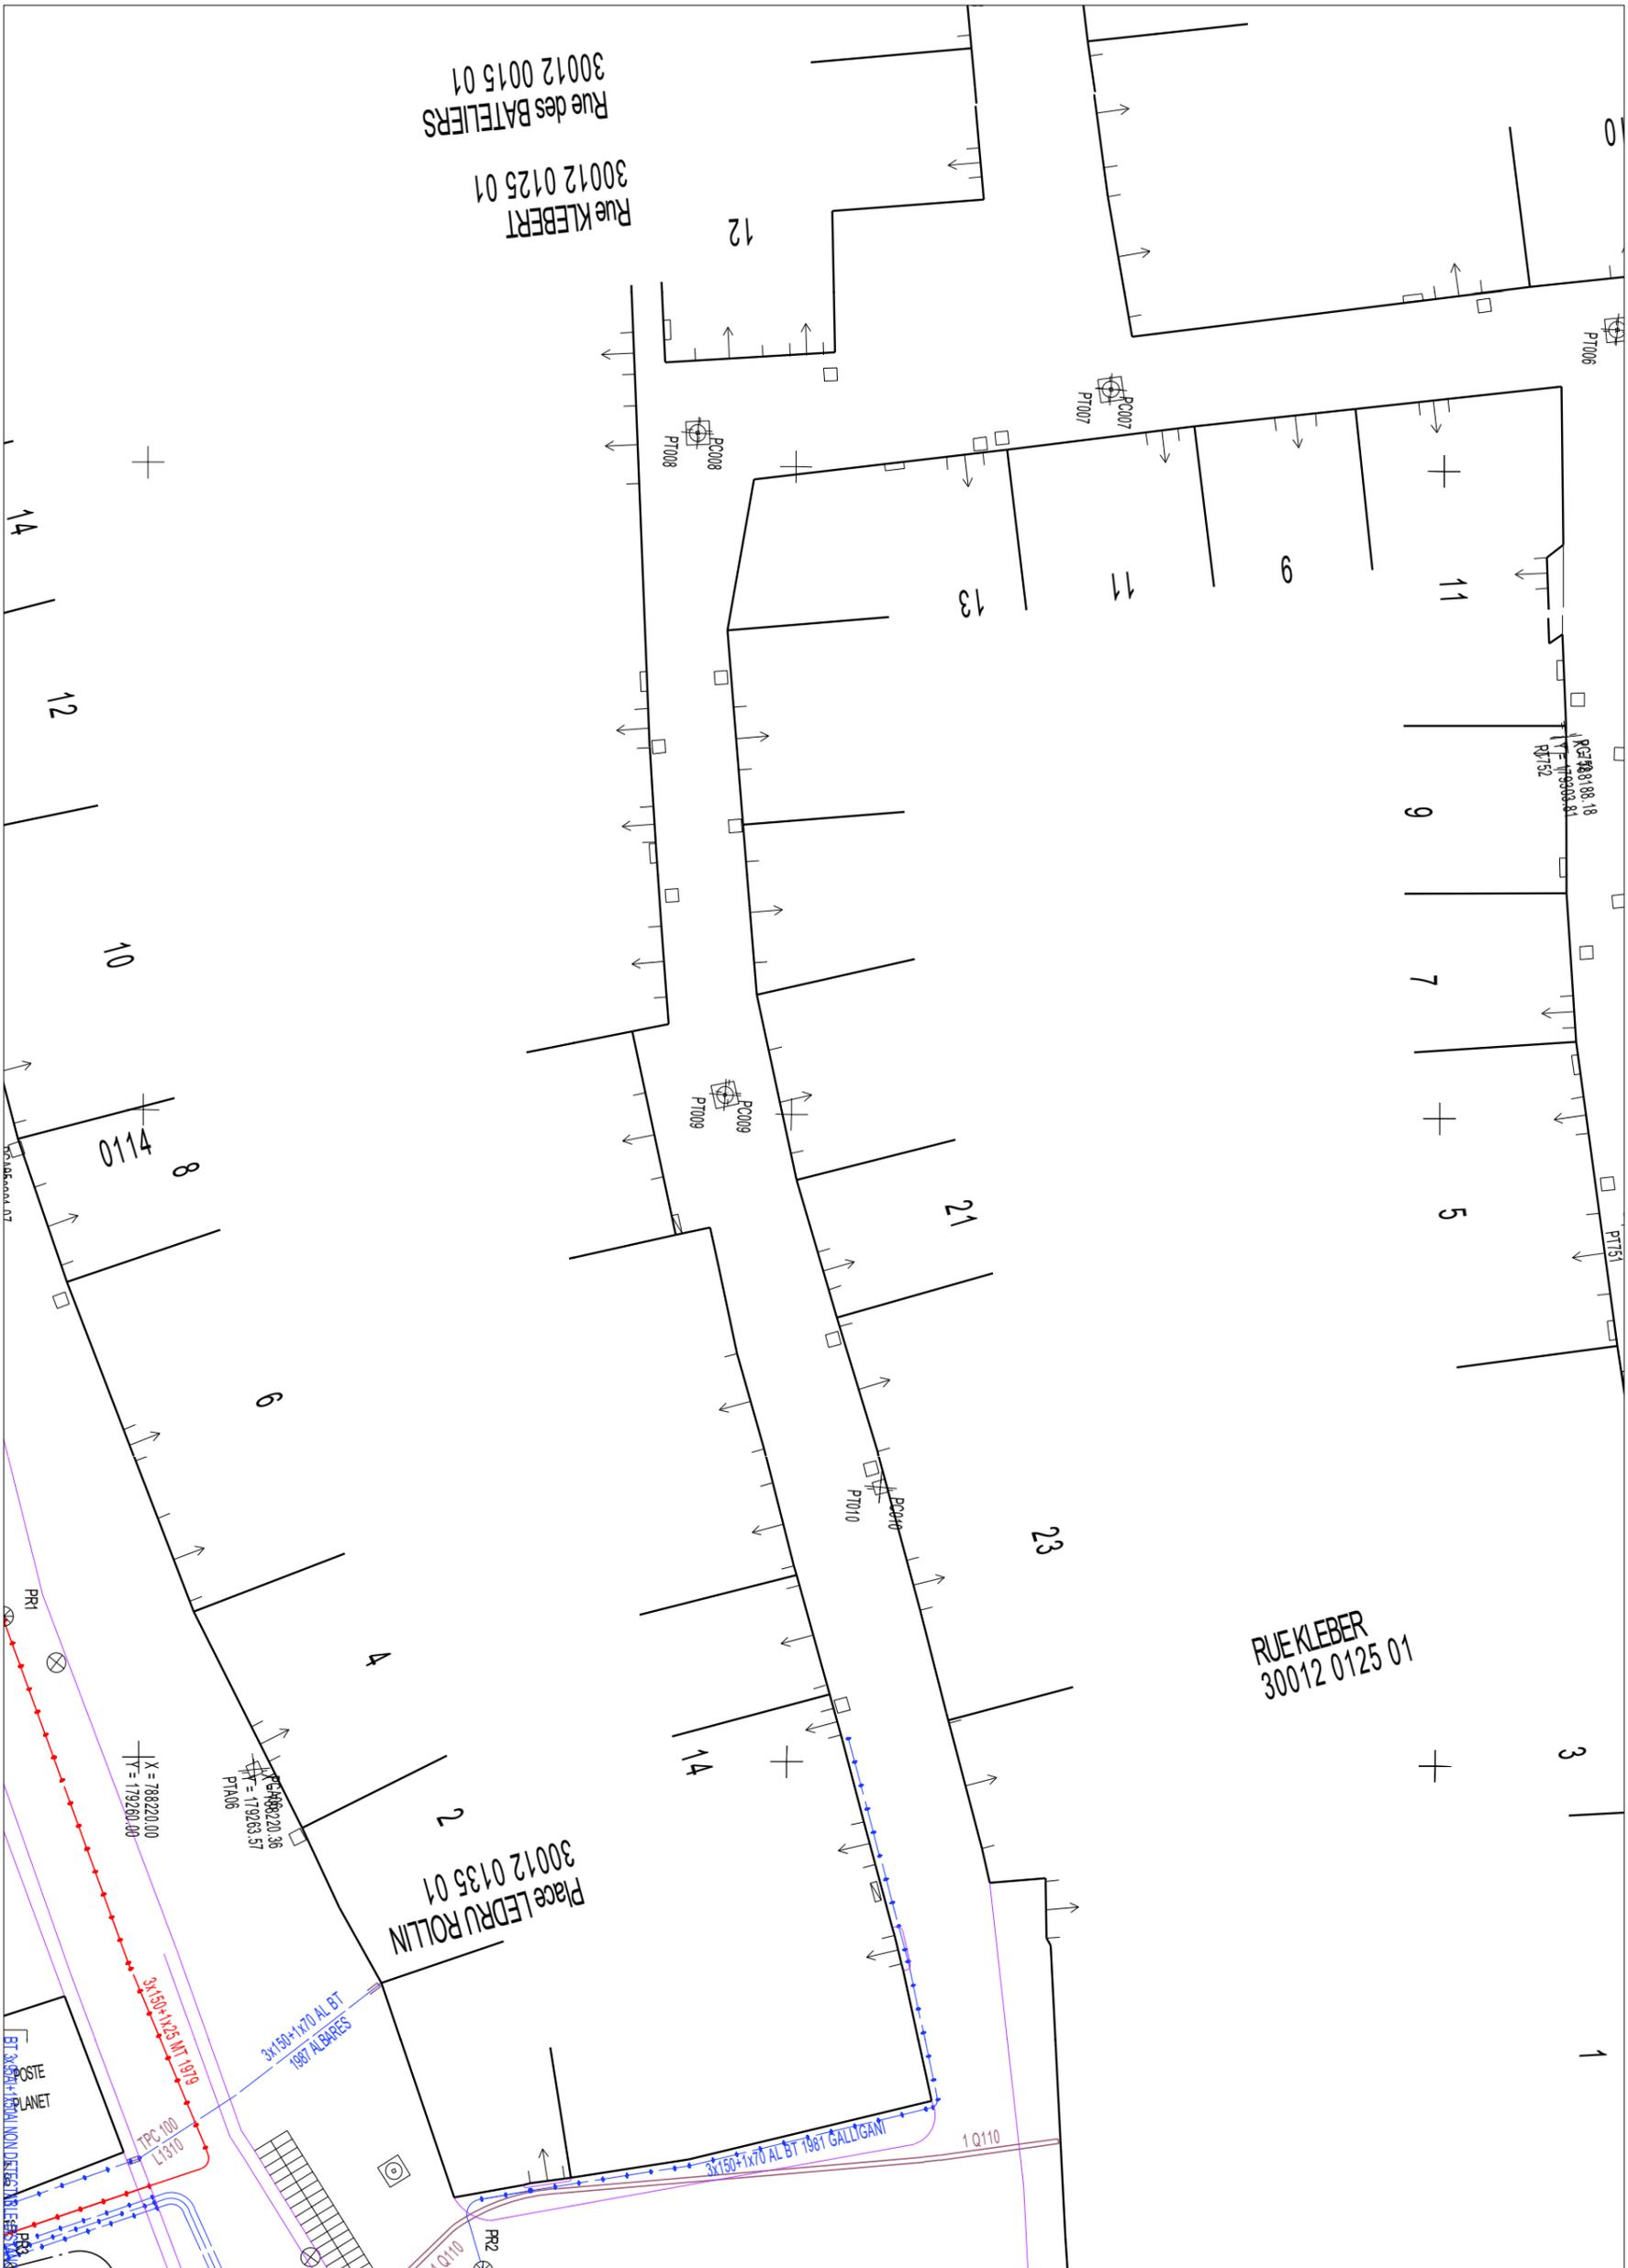


Catégorisation des ouvrages souterrains des plans de détails au sens de la réglementation DT-DICT

Classe	Éléments particuliers présents sur la symbolique des ouvrages précités	Exemple appliqué à un tronçon de réseau BT souterrain dans un plan de détail
A	◆ ou ◆	◆ ou ◆
B	Aucun élément particulier	—
C	« ? » ou « Tracé incertain »	? ou Tracé incertain

Coordonnées en degrés exprimées dans le Système géodésique WGS84


Réf. point	Latitude	Longitude
PR1	43,88917982	4,67943657
PR2	43,88930902	4,67969204
PR3	43,88917595	4,67968787

Point d'appui : ◆ ou ◆
 Système altimétrique : IGN 1969

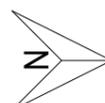

2- A titre indicatif et sauf mention expresse, les ouvrages souterrains ont été construits à une profondeur moyenne de 0,50 m sous trottoir ou accotement et de 0,85 m sous chaussée. Toutefois, des contraintes de construction et des opérations éventuelles de décaissement ou de remblaiement survenues depuis la pose de l'ouvrage, ont pu modifier la profondeur d'enfouissement d'un ouvrage construit selon ces règles.
 3- Les ouvrages peuvent occuper une profondeur moindre au niveau de la remontée vers les affleurants (coffrets, poteaux, ...).
 Edité le : 19-06-2018 - Tous droits réservés - reproduction interdite

Enedis
 Au titre de ce plan, il est entendu qu'Enedis ne communique que les informations relatives aux ouvrages, au sens des articles R. 554-1 et R. 554-2 du code de l'environnement, exploités par elle dans l'emprise des travaux indiquée par le déclarant.
 Cette communication s'opère donc à l'exclusion de tout autre ouvrage pouvant figurer sur ce document (gaz, éclairage, autres distributeurs d'électricité, ...).
 1- Les branchements construits avant le 1er juillet 2012 ne sont pas systématiquement représentés.

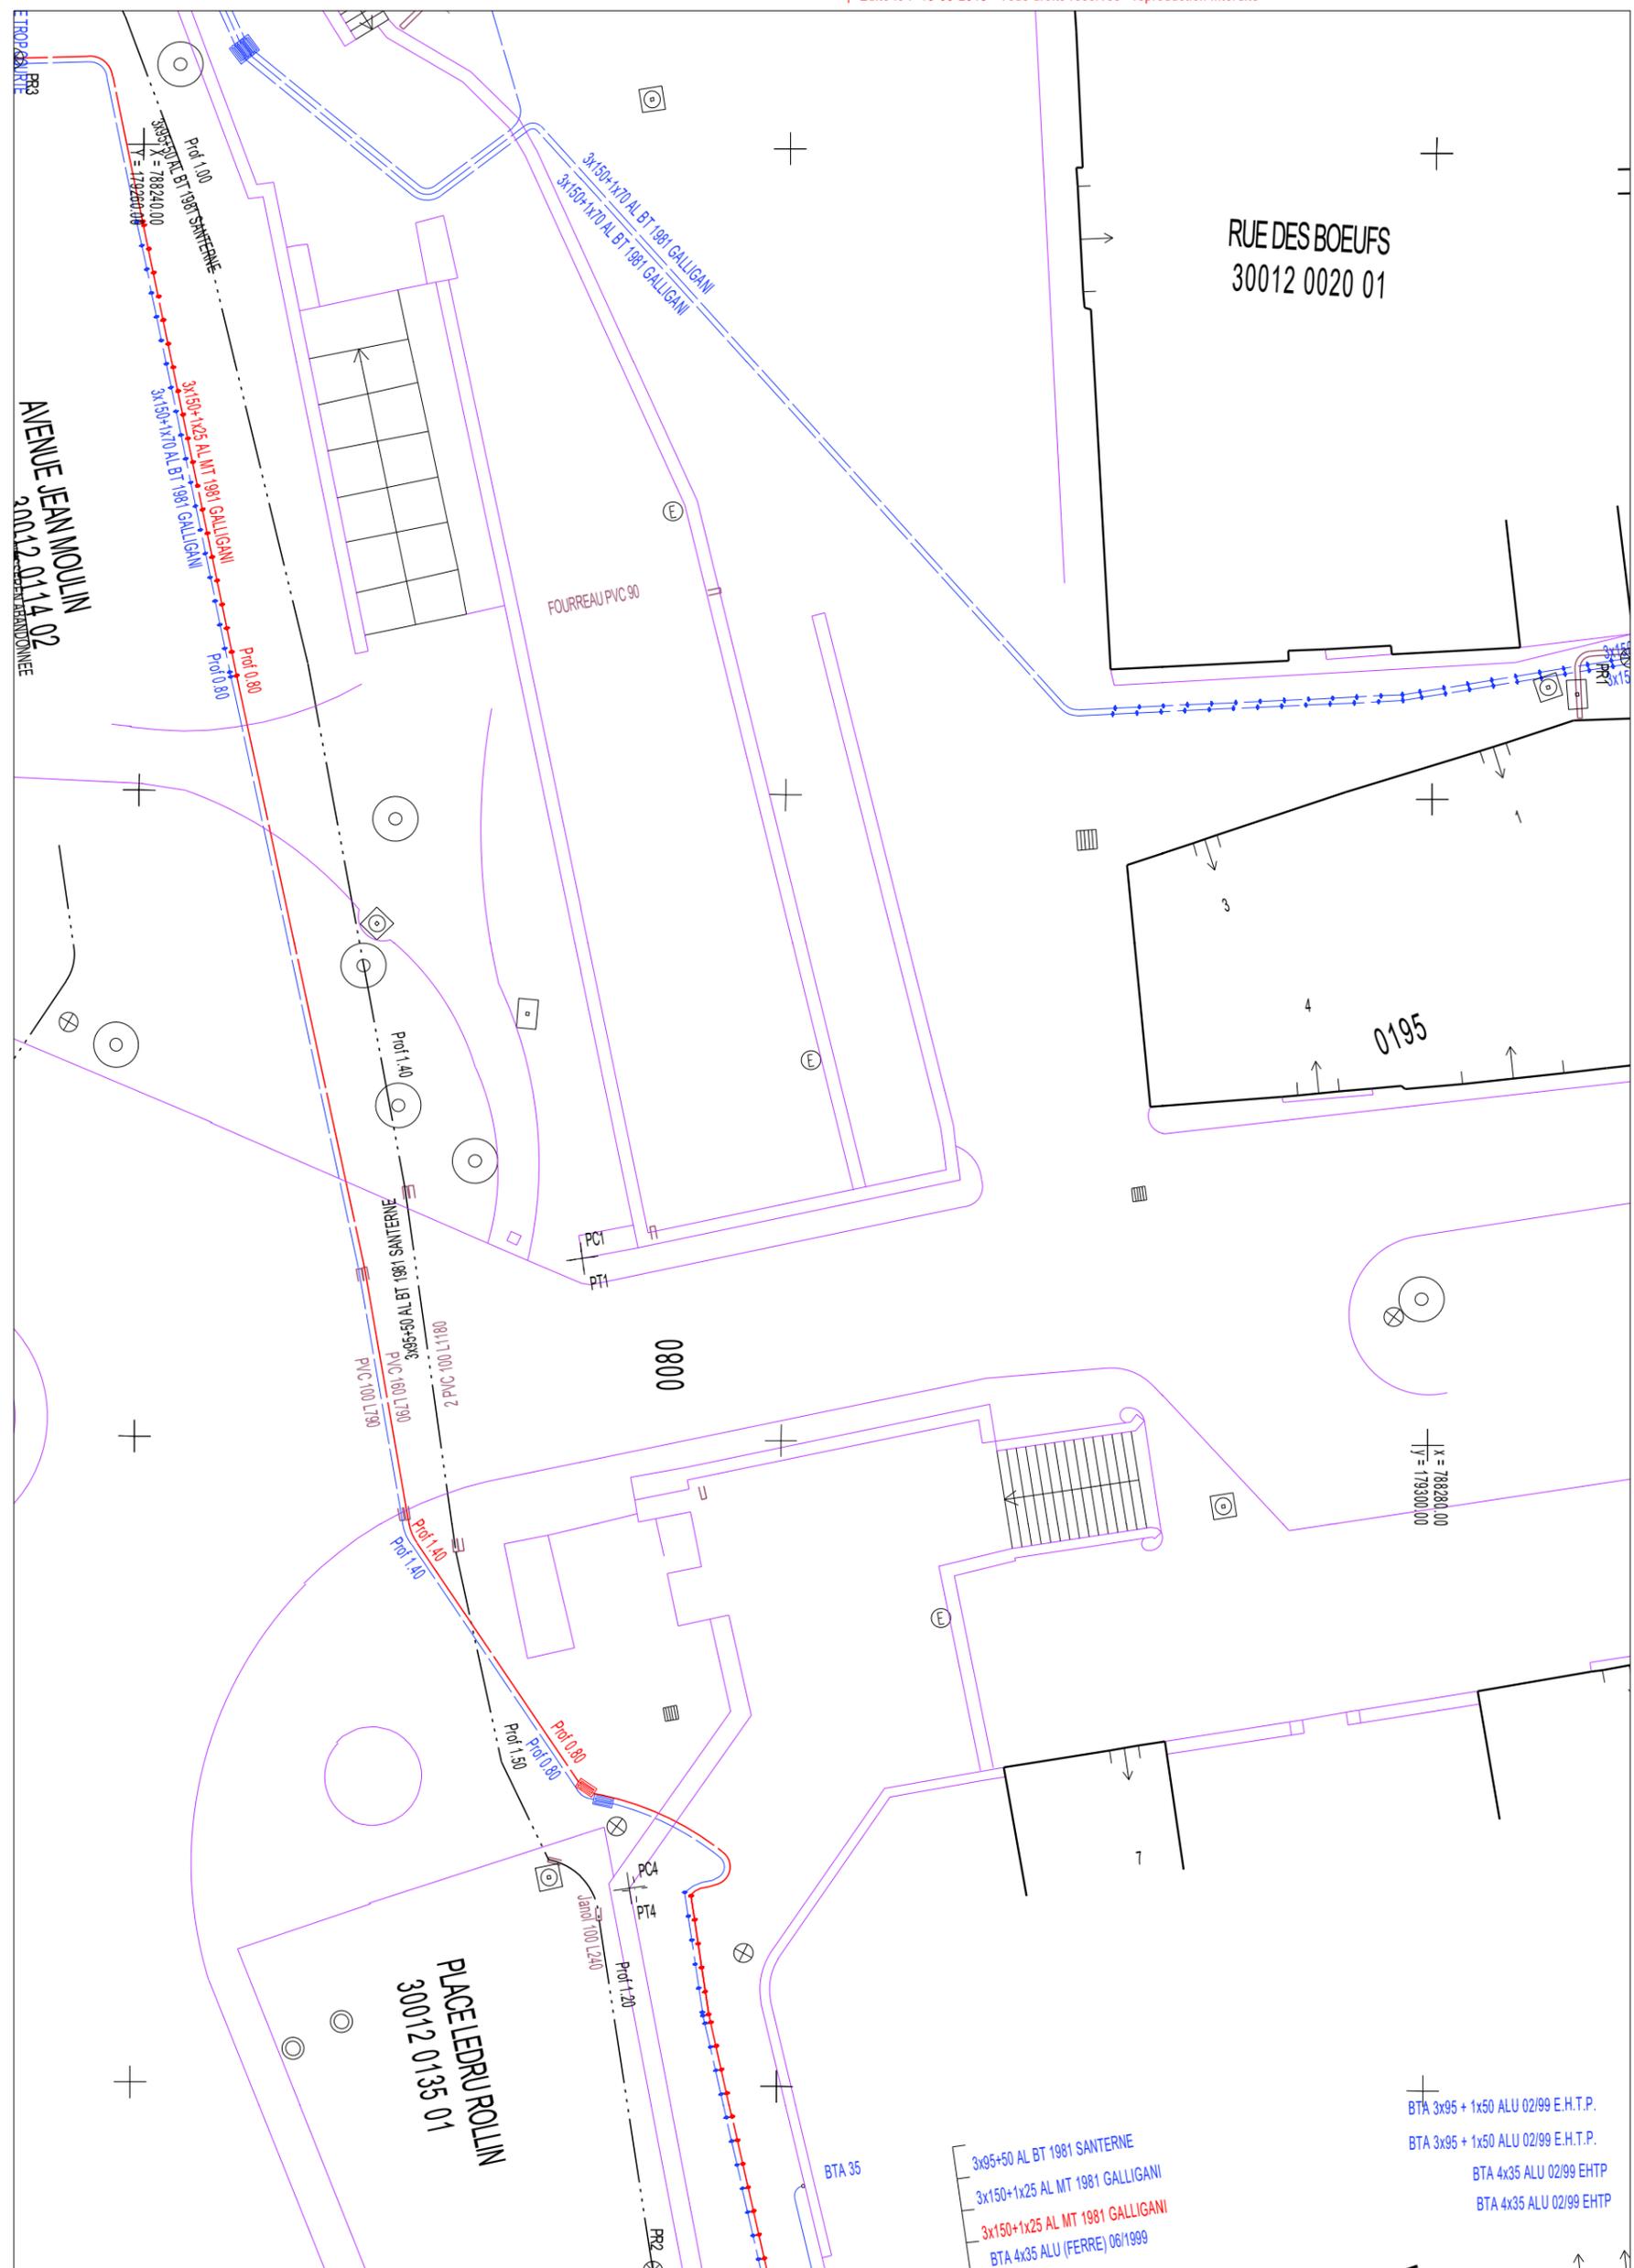


Catégorisation des ouvrages souterrains des plans de détails au sens de la réglementation DT-DICT

Classe	Éléments particuliers présents sur la symbolologie des ouvrages précités	Exemple appliqué à un tronçon de réseau BT souterrain dans un plan de détail
A	◆ ou ◆	◆ ou ◆
B	Aucun élément particulier	—
C	« ? » ou « Tracé incertain »	— ? ou Tracé incertain

Coordonnées en degrés exprimées dans le Système géodésique WGS84


Réf. point	Latitude	Longitude
PR1	43,88962197	4,6799508
PR2	43,88934042	4,68056409
PR3	43,88917567	4,67970654

Point d'appui : ◆ ou ◆
 Système altimétrique : IGN 1969

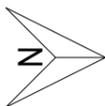

2- A titre indicatif et sauf mention expresse, les ouvrages souterrains ont été construits à une profondeur moyenne de 0,50 m sous trottoir ou accotement et de 0,85 m sous chaussée. Toutefois, des contraintes de construction et des opérations éventuelles de décaissement ou de remblaiement survenues depuis la pose de l'ouvrage, ont pu modifier la profondeur d'enfouissement d'un ouvrage construit selon ces règles.
 3- Les ouvrages peuvent occuper une profondeur moindre au niveau de la remontée vers les affleurants (coffrets, poteaux, ...).
 Edité le : 19-06-2018 - Tous droits réservés - reproduction interdite

Enedis
 Au titre de ce plan, il est entendu qu'Enedis ne communique que les informations relatives aux ouvrages, au sens des articles R. 554-1 et R. 554-2 du code de l'environnement, exploités par elle dans l'emprise des travaux indiquée par le déclarant.
 Cette communication s'opère donc à l'exclusion de tout autre ouvrage pouvant figurer sur ce document (gaz, éclairage, autres distributeurs d'électricité, ...).
 1- Les branchements construits avant le 1er juillet 2012 ne sont pas systématiquement représentés.

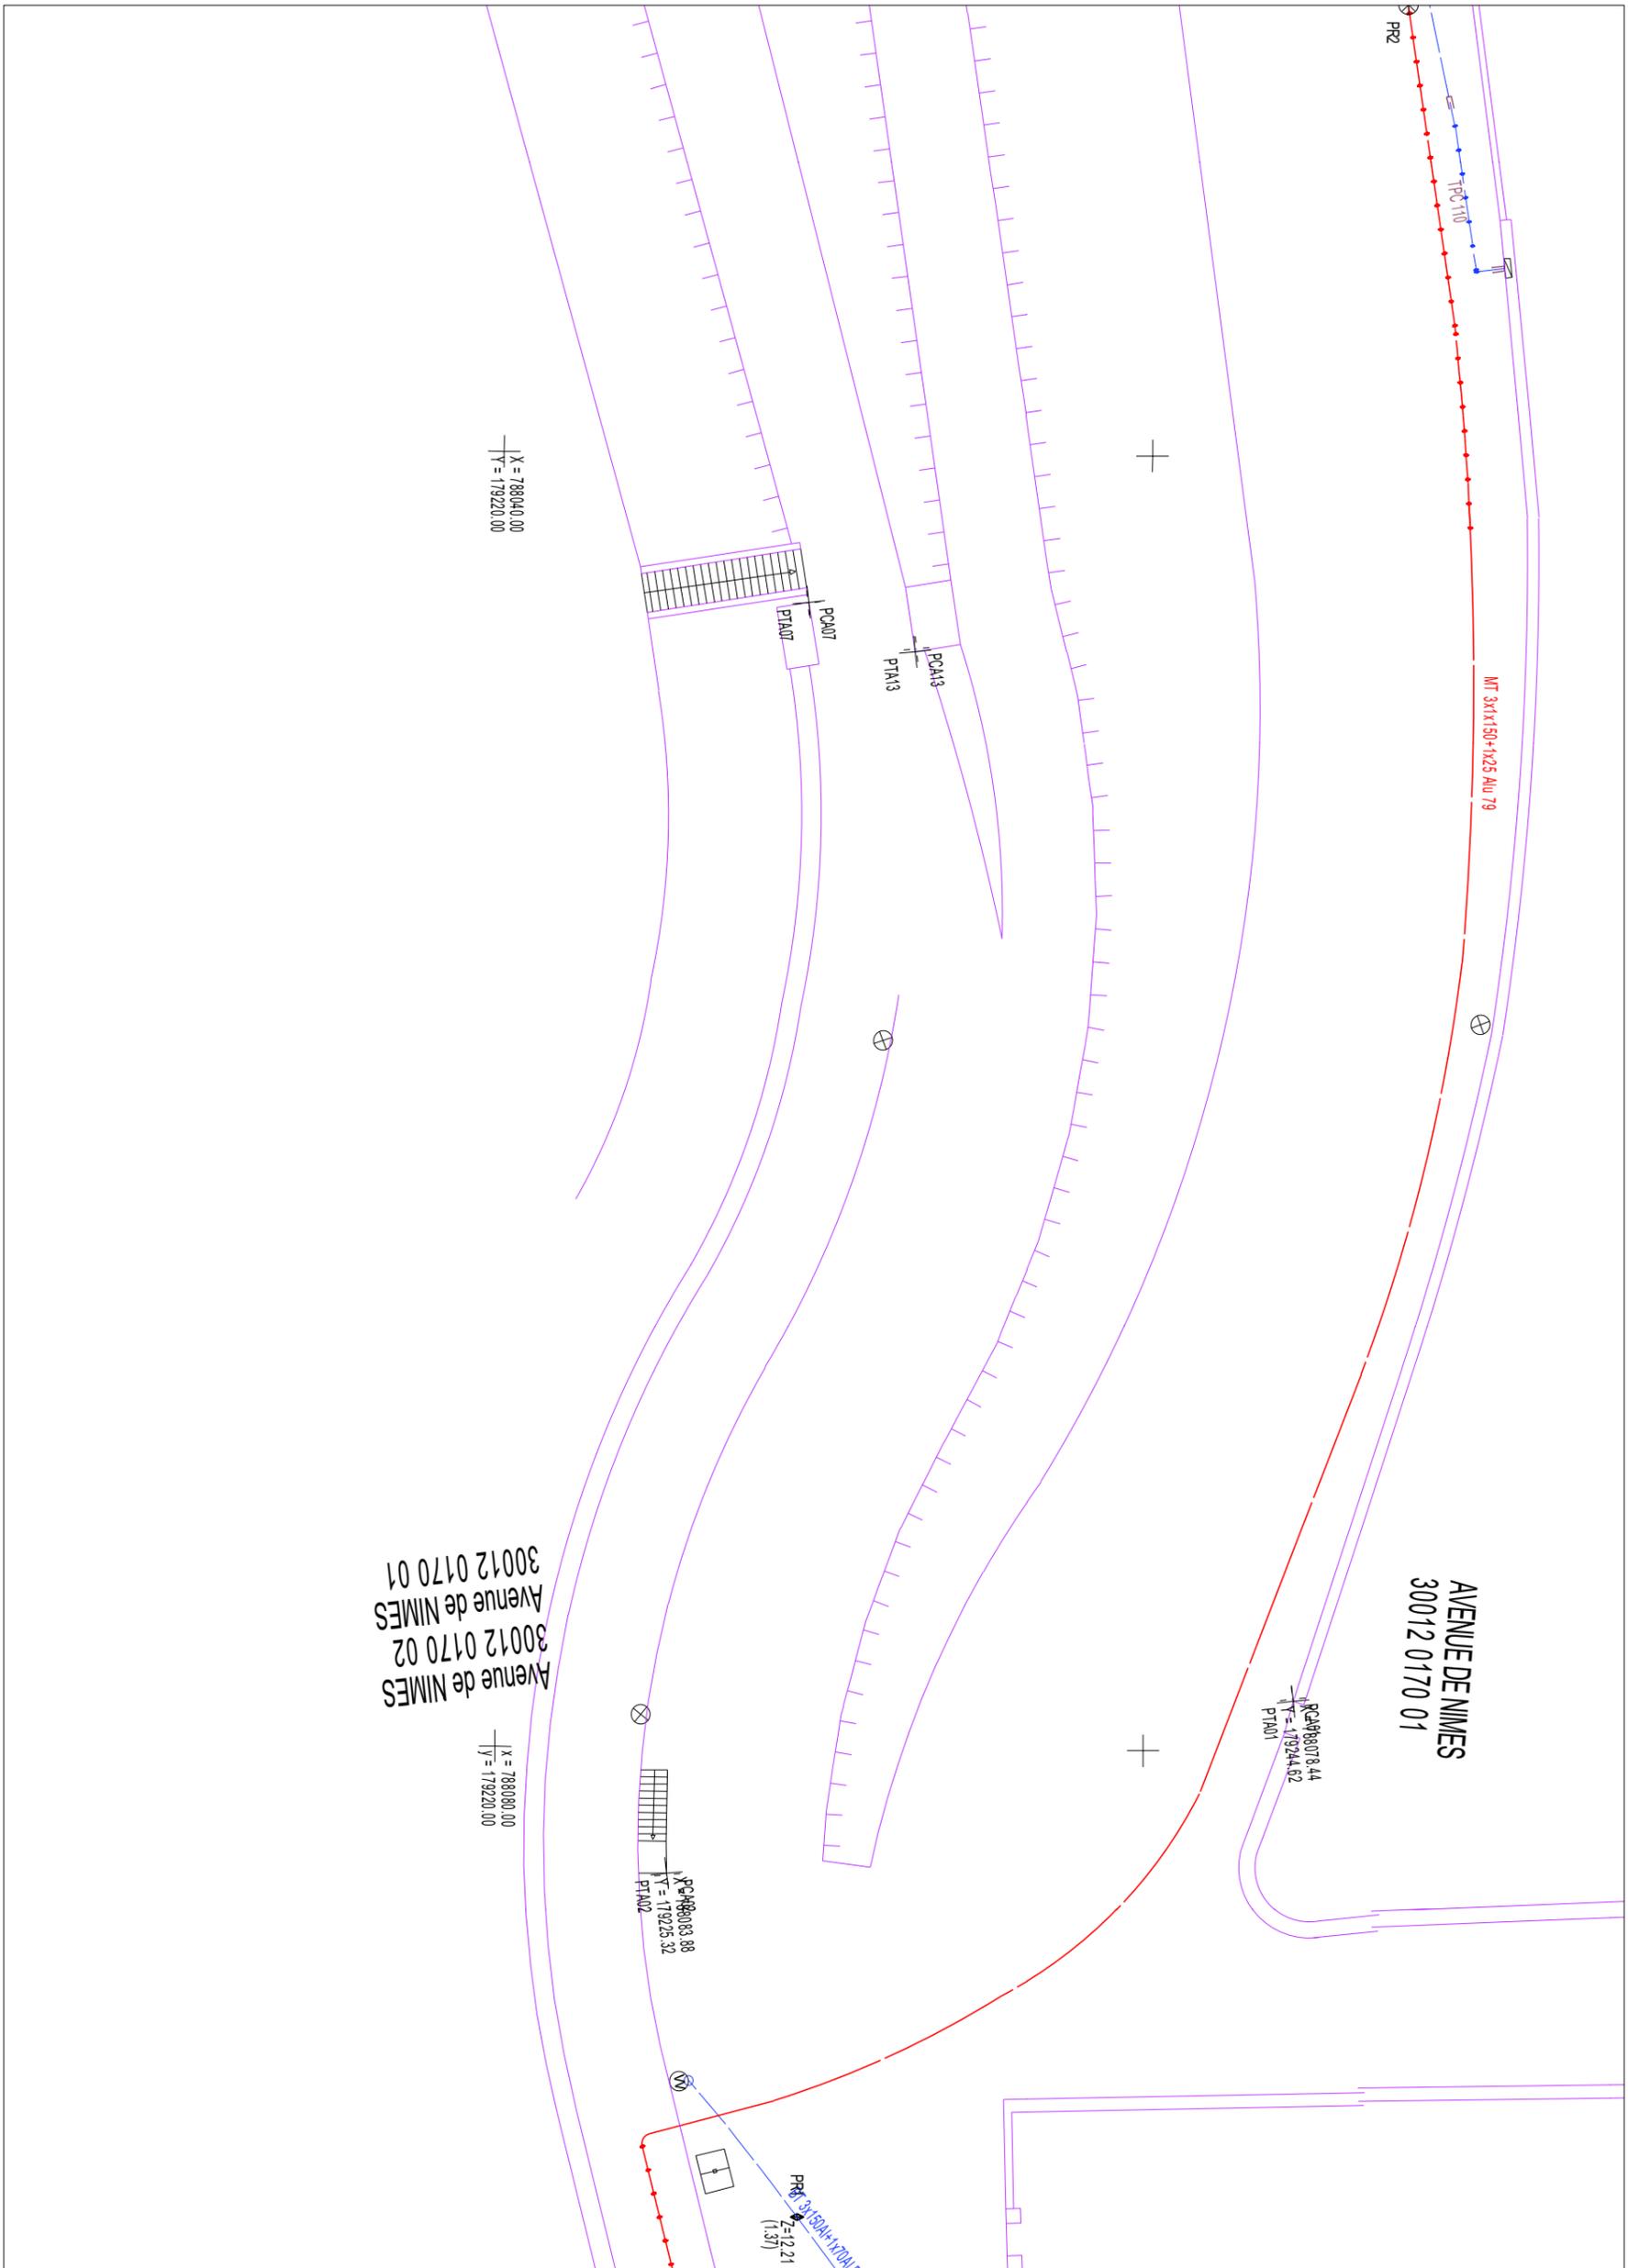

Categorisation des ouvrages souterrains des plans de détails au sens de la réglementation DT-DICT		
Classe	Eléments particuliers présents sur la symbologie des ouvrages précités	Exemple appliqué à un tronçon de réseau BT souterrain dans un plan de détail
A	◆ ou ♦	◆ ou ♦
B	Aucun élément particulier	—
C	« ? » ou « Tracé incertain »	? ou Tracé incertain


Coordonnées en degrés exprimées dans le Système géodésique WGS84			
Réf. point	Latitude	Longitude	Point d'appui :
PR1	43.88897343	4.6779195	◆ ou ♦
PR2	43.88915619	4.67707416	◆ ou ♦

Système altimétrique : IGN 1969



2- A titre indicatif et sauf mention expresse, les ouvrages souterrains ont été construits à une profondeur moyenne de 0,50 m sous trottoir ou accotement et de 0,85 m sous chaussée. Toutefois, des contraintes de construction et des opérations éventuelles de décaissement ou de remblaiement survenues depuis la pose de l'ouvrage, ont pu modifier la profondeur d'enfouissement d'un ouvrage construit selon ces règles.
 3- Les ouvrages peuvent occuper une profondeur moindre au niveau de la remontée vers les affleurants (coffrets, poteaux, ...).
 Edité le : 19-06-2018 - Tous droits réservés - reproduction interdite


Enedis
 Au titre de ce plan, il est entendu qu'Enedis ne communique que les informations relatives aux ouvrages, au sens des articles R. 554-1 et R. 554-2 du code de l'environnement, exploités par elle dans l'emprise des travaux indiquée par le déclarant.
 Cette communication s'opère donc à l'exclusion de tout autre ouvrage pouvant figurer sur ce document (gaz, éclairage, autres distributeurs d'électricité, ...).
 1- Les branchements construits avant le 1er juillet 2012 ne sont pas systématiquement représentés.

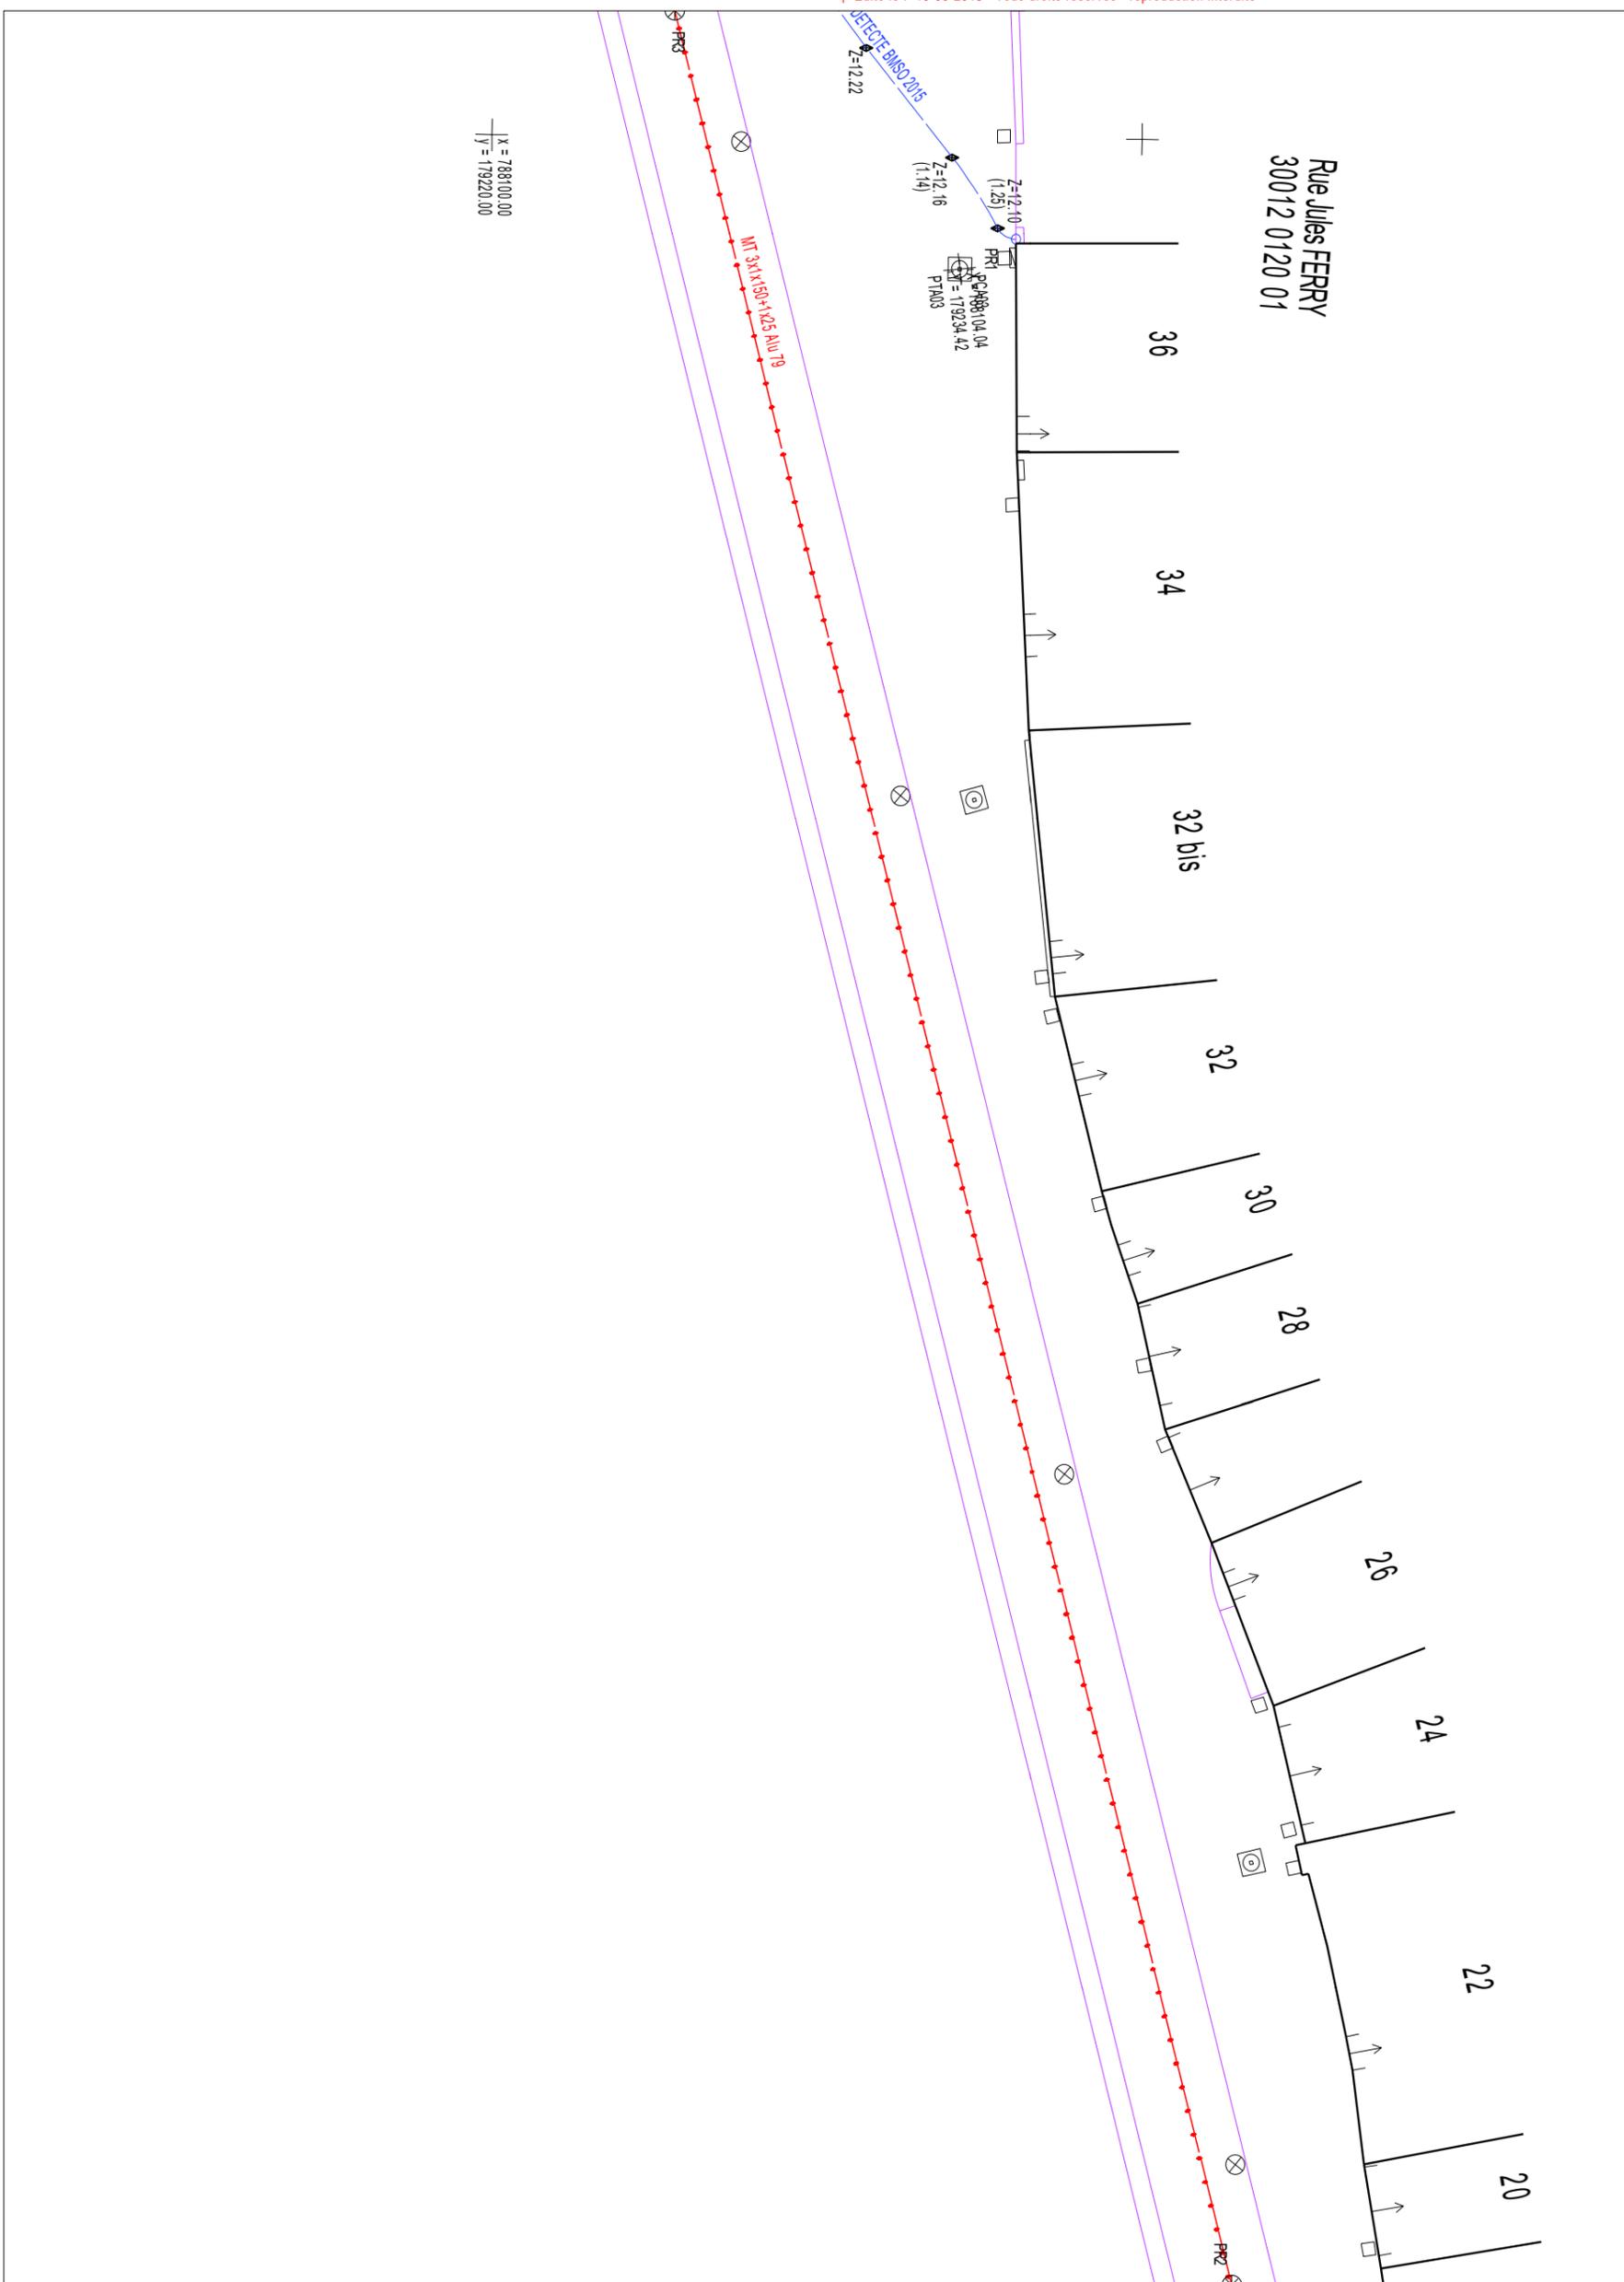

Categorisation des ouvrages souterrains des plans de détails au sens de la réglementation DT-DICT		
Classe	Eléments particuliers présents sur la symbolique des ouvrages précités	Exemple appliqué à un tronçon de réseau BT souterrain dans un plan de détail
A	◆ ou ◆	◆ ou ◆
B	Aucun élément particulier	—
C	« ? » ou « Tracé incertain »	? ou Tracé incertain


Coordonnées en degrés exprimées dans le Système géodésique WGS84		
Réf. point	Latitude	Longitude
PR1	43.88902663	4.67802487
PR2	43.88907931	4.67881415
PR3	43.88893857	4.67793889

Point d'appui : ◆ ou ◆
 Système altimétrique : IGN 1969

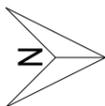

2- A titre indicatif et sauf mention expresse, les ouvrages souterrains ont été construits à une profondeur moyenne de 0,50 m sous trottoir ou accotement et de 0,85 m sous chaussée. Toutefois, des contraintes de construction et des opérations éventuelles de décaissement ou de remblaiement survenues depuis la pose de l'ouvrage, ont pu modifier la profondeur d'enfouissement d'un ouvrage construit selon ces règles.
 3- Les ouvrages peuvent occuper une profondeur moindre au niveau de la remontée vers les affleurants (coffrets, poteaux, ...).
 Edité le : 19-06-2018 - Tous droits réservés - reproduction interdite

Enedis
 Au titre de ce plan, il est entendu qu'Enedis ne communique que les informations relatives aux ouvrages, au sens des articles R. 554-1 et R. 554-2 du code de l'environnement, exploités par elle dans l'emprise des travaux indiquée par le déclarant.
 Cette communication s'opère donc à l'exclusion de tout autre ouvrage pouvant figurer sur ce document (gaz, éclairage, autres distributeurs d'électricité, ...).
 1- Les branchements construits avant le 1er juillet 2012 ne sont pas systématiquement représentés.

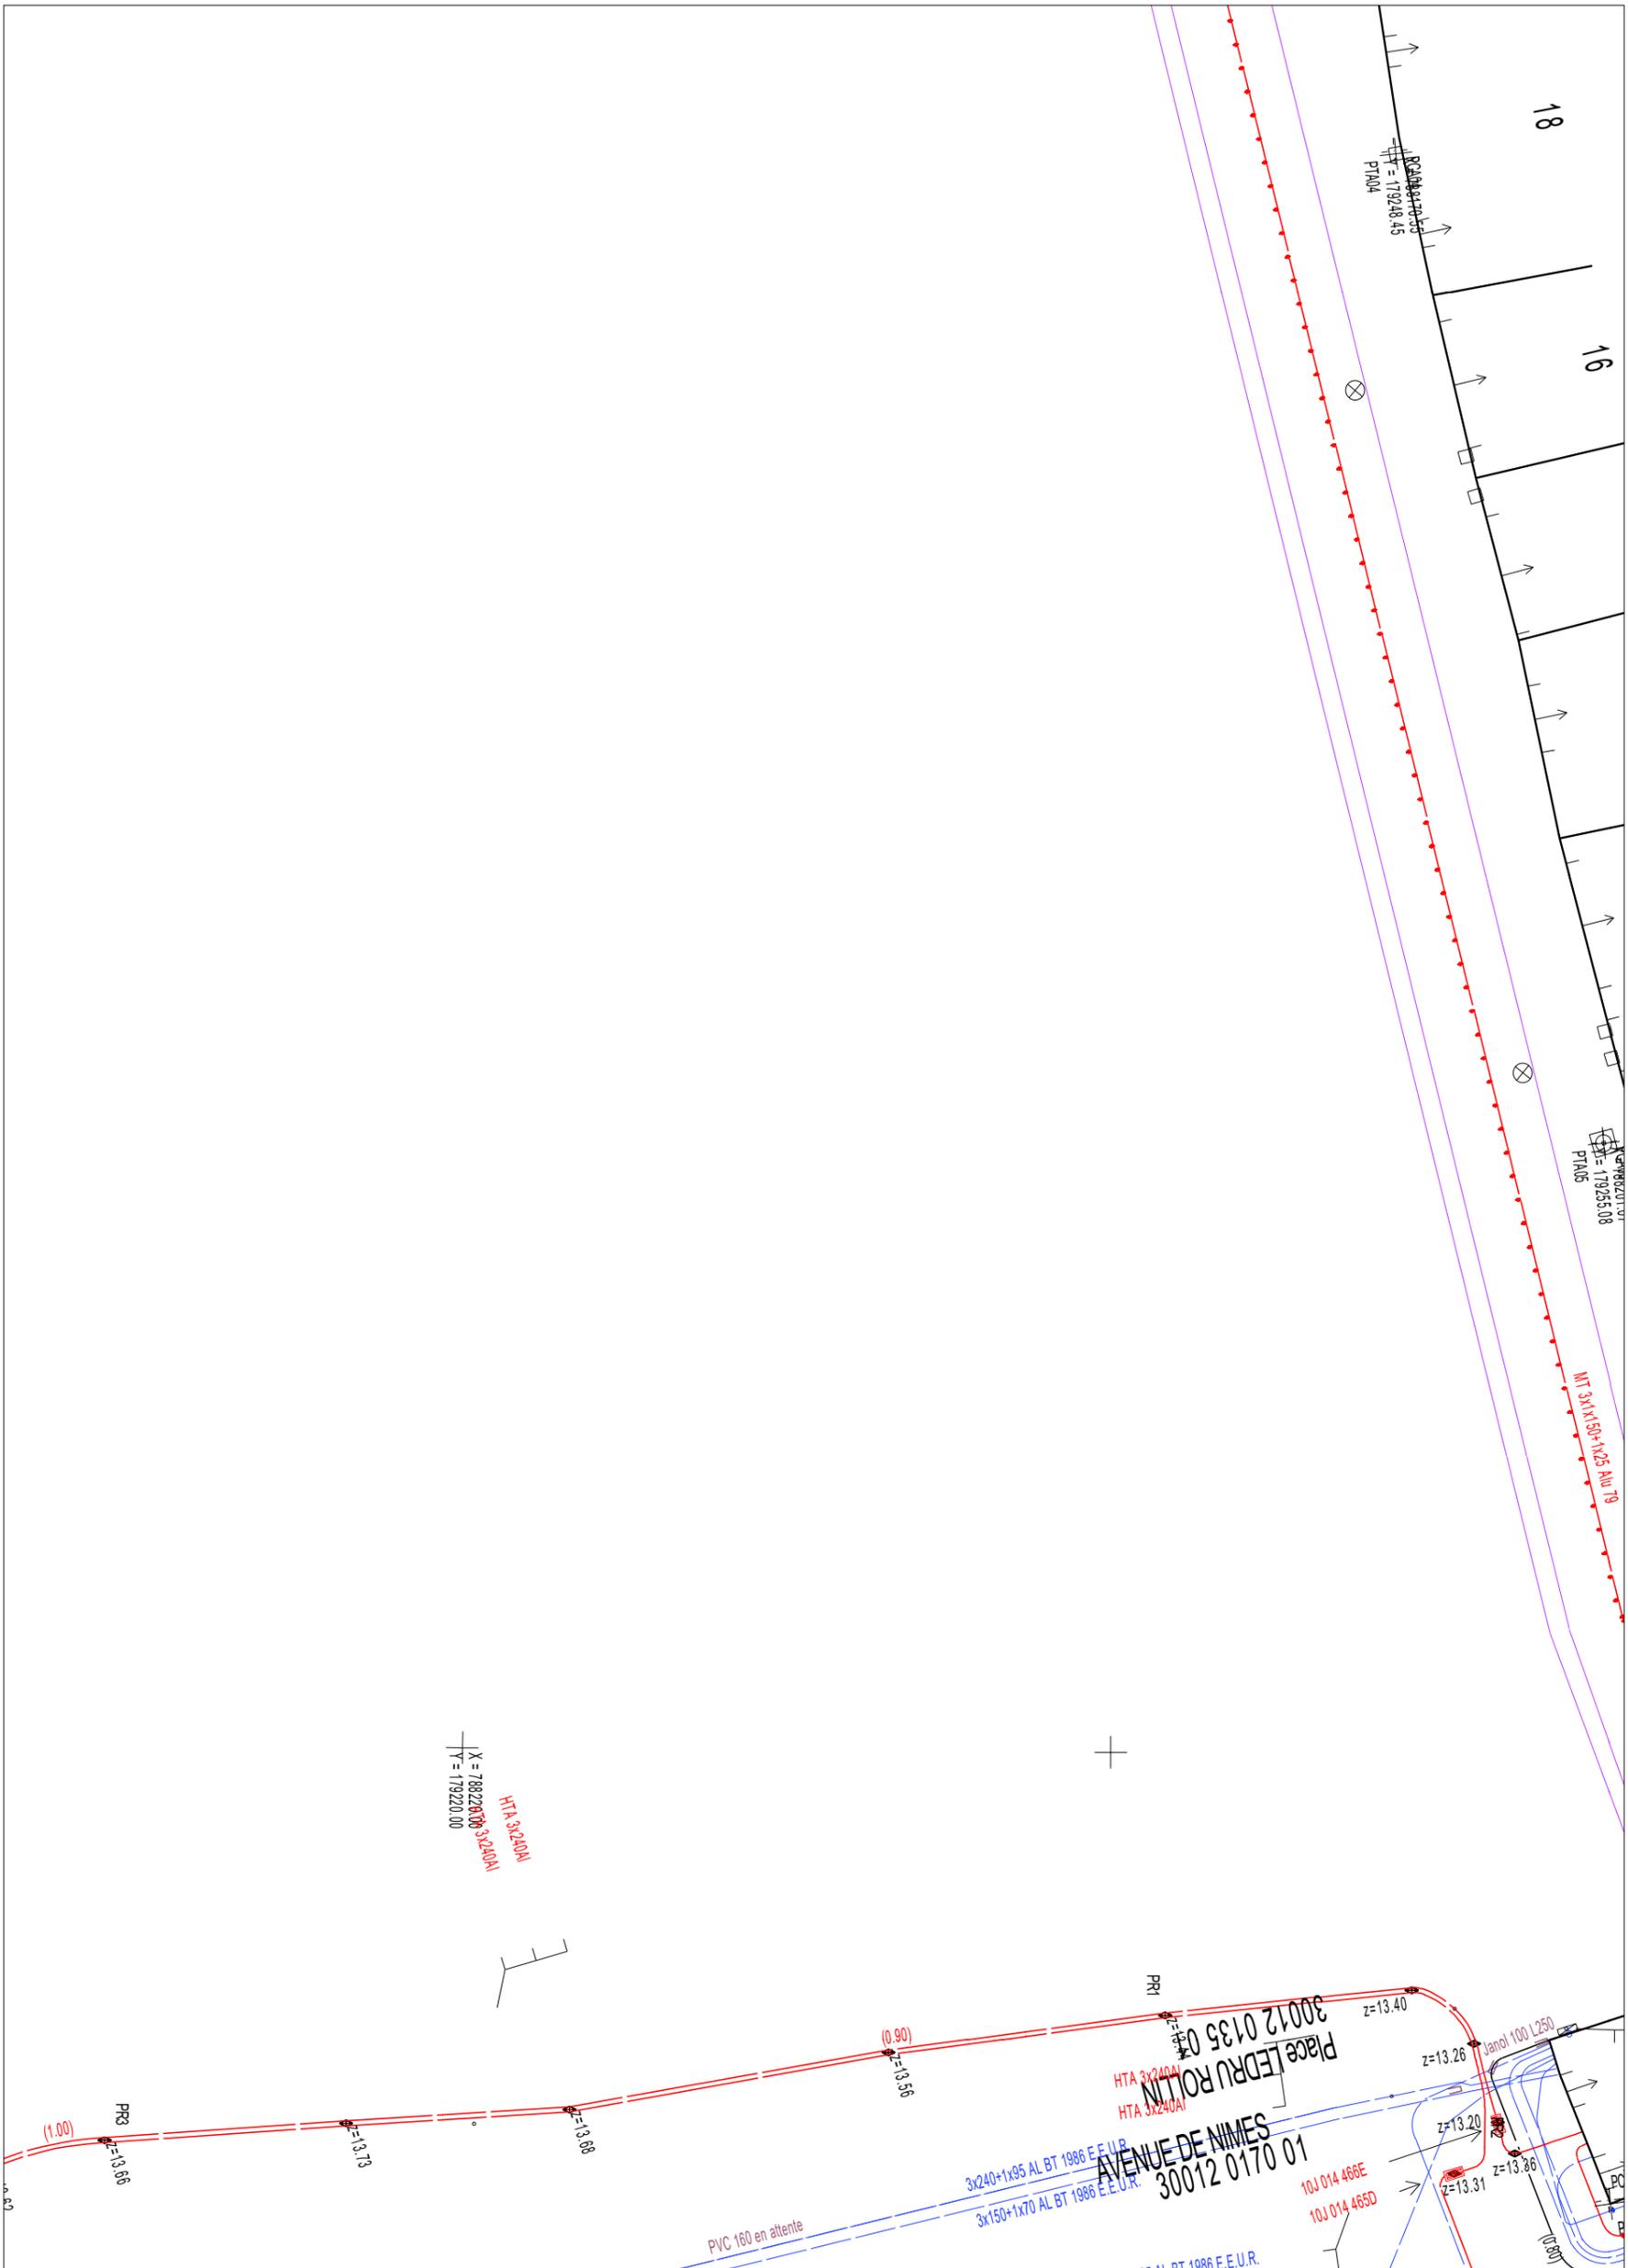

Catégorisation des ouvrages souterrains des plans de détails au sens de la réglementation DT-DICT		
Classe	Éléments particuliers présents sur la symbolologie des ouvrages précités	Exemple appliqué à un tronçon de réseau BT souterrain dans un plan de détail
A	◆ ou ◆	◆ ou ◆
B	Aucun élément particulier	—
C	« ? » ou « Tracé incertain »	? ou Tracé incertain

Coordonnées en degrés exprimées dans le Système géodésique WGS84			
Réf. point	Latitude	Longitude	Point d'appui :
PR1	43,88905015	4,67958634	◆ ou ◆
PR2	43,88914641	4,67964232	
PR3	43,88875484	4,6796257	

Système altimétrique : IGN 1969

Service qui délivre le document

ENEDIS-DRLARO-GC Languedoc-Roussillon
Bureau Exploitation GC

1 Rue de Verdun

30900 NIMES

France

Tél: +33466599418

Fax: +33466628920

urelaro-bexdrdict@enedis-grdf.fr

COMMENTAIRES IMPORTANTS
ASSOCIES AU DOCUMENT N°

1825029780.182501RDT02

Veillez prendre en compte les commentaires suivants :

ATTENTION : les documents pdf qui vous sont adressés sont multi formats. Les formats d'impression sont indiqués sur chaque page, pour conserver les échelles et avoir une bonne lecture des 1/200ème , il vous faut imprimer chaque page au bon format.

Attention un ou plusieurs câbles ne figurent pas sur carto 200. sondage obligatoire.

Responsable : VANDERHEYDEN Pascale

Tél: +33466599418

Date: 20/06/2018

Signature :

(Commentaires_V5.3_V1.0)

Récépissé de DT Récépissé de DICT

Au titre du chapitre IV du titre V du livre V (partie réglementaire) du Code de l'environnement
et de la section 12 du chapitre IV du titre III du livre V de la 4ème partie (partie réglementaire) du Code du travail

(Annexe 2 de l'arrêté du 15 février 2012 modifié - NOR : DEVP1116359A)

Destinataire

- Récépissé de DT
 Récépissé de DICT
 Récépissé de DT/DICT
conjointe

Dénomination
Numéro / Voie
Code postal / Commune
Pays

AMEVIA INGENIERIE
10 rue de la Bergerie
30100 ALES
France

N° consultation du téléservice : 2018061903314D63

Référence de l'exploitant : 1825029778.182501RDT02

N° d'affaire du déclarant : 18-011-A

Personne à contacter (déclarant) : PLANTIN Ludovic

Date de réception de la déclaration : 19/06/2018

Commune principale des travaux : 30390 ARAMON

Adresse des travaux prévus : av de nimes

Coordonnées de l'exploitant :

Raison sociale : GRDF-Direction Réseaux Méditerranée

Personne à contacter : _____

Numéro / Voie : 68 AVENUE SAINT JEROME

Lieu-dit / BP : _____

Code Postal / Commune : 13182 AIX EN PROVENCE CEDEX

Tél. : _____

Fax : _____

Éléments généraux de réponse

- Les renseignements que vous avez fournis ne nous permettent pas de vous répondre. La déclaration est à renouveler. Précisez notamment : _____
- Les réseaux/ouvrages que nous exploitons ne sont pas concernés au regard des informations fournies. Distance > à : _____ m
- Il y a au moins un réseau/ouvrage concerné (voir liste jointe) de catégorie : GA (voir liste des catégories au verso)

Modification ou extension de nos réseaux / ouvrages

Modification ou extension de réseau/ouvrage envisagée dans un délai inférieur à 3 mois : _____

- Réalisation de modifications en cours sur notre réseau/ouvrage.

Veuillez contacter notre représentant : _____

Tél. : _____

NB : Si nous avons connaissance d'une modification du réseau/ouvrage dans le délai maximal de 3 mois à compter de la consultation du téléservice, nous vous en informerons.

Emplacement de nos réseaux / ouvrages

Plans joints : Références : 2 PLANS A3 Echelle⁽¹⁾ : 1/200 Date d'édition⁽¹⁾ : 21/06/2018 Sensible : Prof. règl. mini⁽¹⁾ : _____ cm Matériau réseau⁽¹⁾ : _____

NB : La classe de précision A, B ou C figure dans les plans. 1 PLAN A4 DE SITUATION PAR MAIL _____ cm

- Réunion sur chantier pour localisation du réseau/ouvrage : Date retenue d'un commun accord : _____ à _____
ou Prise de RDV à l'initiative du déclarant (date du dernier contact non conclusif : _____)

- Votre projet doit tenir compte de la servitude protégeant notre ouvrage.

(cas d'un récépissé de DT) Tous les tronçons dans l'emprise ne sont pas en totalité de classe A : investigations complémentaires ou clauses particulières au marché à prévoir.

Les branchements situés dans l'emprise du projet et pourvus d'affleurant sont tous rattachés à un réseau principal souterrain identifié dans les plans joints.

(1) : facultatif si l'information est fournie sur le plan joint

Recommandations de sécurité

Les recommandations techniques générales en fonction des réseaux et des techniques de travaux prévues sont consultables sur www.reseaux-et-canalizations.gouv.fr

Les recommandations techniques spécifiques suivantes sont à appliquer, en fonction des risques liés à l'utilisation des techniques de travaux employées :

NE PAS EMPLOYER DE PELLE MECANIQUE DANS LE FUSEAU D'INCERTITUDE DES OUVRAGES GAZ, HORS DECROUTAGE OU

ACCORD DE L'EXPLOITANT. VOIR EGALEMENT LES RECOMMANDATIONS TECHNIQUES JOINTES AU RECEPISSE

Rubriques du guide technique relatives à des ouvrages ou travaux spécifiques : §3.4; chapitres 4 et 5; Fiches Techniques

Pour les exploitants de lignes électriques : si la distance d'approche a été précisée, indiquez si la mise hors tension est : possible impossible

Mesures de sécurité à mettre en œuvre : Les résultats des investigations complémentaires sont à envoyer à l'adresse mail suivante : grdf-dirreseauxmed-c2t-med@erdf-grdf.fr

Dispositifs importants pour la sécurité : Voir la localisation sur le plan joint

Cas de dégradation d'un de nos ouvrages

En cas de dégradation d'un de nos ouvrages, contactez nos services au numéro de téléphone suivant : 0247857444

Pour toute anomalie susceptible de mettre en cause la sécurité au cours du déroulement du chantier, prévenir le service départemental d'incendie et de secours (par défaut le 18 ou le 112) : SDIS du Gard 0466633600

Responsable du dossier

Nom : LEFEVRE VIRGINIE

Désignation du service : _____

Tél : +33 442378289

Signature de l'exploitant ou de son représentant

Nom : LEFEVRE VIRGINIE

Signature : _____

Date : 21/06/2018

Nbre de pièces jointes, y compris les plans : 3



Veillez
aux
RÈGLES
du
MARQUAGE
qui préservent la
SÉCURITÉ !

Reportez-vous
AU GUIDE
d'application
de la
réglementation

www.reseaux-et-canalisation.gouv.fr/



Savoir identifier Les éléments présents dans la rue et le réseau GRDF

Les principaux objets représentés sur un plan

Les principaux éléments du mobilier urbain que vous allez rencontrer sur le terrain sont :

Trottoir, mur 	Poteau Telecom/elec. 	Avaloirs
Accès, seuil 	Arbre 	Plaque d'égout
Bâtiment 	Borne incendie 	Plaque Telecom

Les principaux éléments du réseau gaz que vous allez rencontrer sur le terrain sont :

Coffret gaz en façade 	Dans la rue 	Armoire gaz 	Dans la rue
Coffrets gaz Enterrés 	Dans la rue 	Regards (Bouches) 	Dans la rue

Dispositifs Importants pour la sécurité

(article R554-30 du code de l'environnement)

(Susceptibles d'être manœuvrés **uniquement** par l'exploitant en cas de dommage)

Robinets (vannes) de réseau 	Dans la rue Regards ronds, ovales ou chambre GAZ
Une plaque de signalisation jaune indique leurs positions, elle comporte un Numéro.	

L'exécutant des travaux informe son personnel de la présence de ces organes de coupure et veille, pour ceux situés dans l'emprise du chantier, à conserver leur accessibilité et qu'ils ne soient pas dégradés ou rendus inopérants du fait de la réalisation des travaux (article R554-31 du code de l'environnement).

Les objets ne sont pas représentés à leur échelle normale.

Savoir identifier les éléments présents dans la rue et le réseau GRDF (suite)

	Cette borne indique la présence d'un réseau MPC à proximité.
	Les plaques de signalisation rectangulaires ou rondes fixées sur un mur permettent de déterminer la position d'un regard (bouche) de robinet et donc la présence d'un ouvrage. Attention, les regards (bouches) peuvent être recouverts de terre ou de goudron.
	Dans un coffret, la présence d'un détendeur indique que le branchement est raccordé à un réseau en Moyenne Pression B.

Lire et comprendre un plan GRDF

Réglementation travaux



Ce document présente les éléments de lecture et de compréhension d'un plan de réseau gaz GRDF grande échelle (1/200^e ou 1/500^e).

À travers ce guide de lecture, vous trouverez les éléments composant les fonds de plan, la représentation des réseaux et des branchements gaz ainsi que les règles pour la localisation.

Lire et comprendre un plan GRDF


GRDF vient de vous remettre un plan au 1/200° ou au 1/500°.

Éléments composant le plan

Le plan se compose d'un fond de plan (comportant des éléments de voirie et du bâti) et de réseaux de distribution du gaz.

Les réseaux gaz sont représentés selon deux nuances de vert et en orange selon la pression du réseau.

Dans le fond de plan, les bâtiments et les trottoirs sont représentés en noir, gris et magenta.



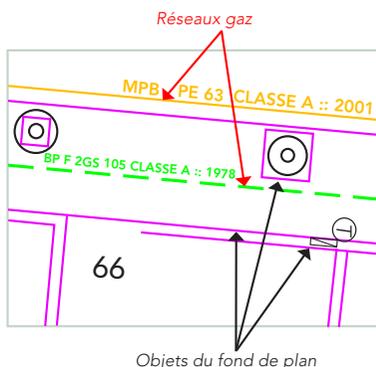


Dans l'exemple ci-contre, il y a deux types de réseaux gaz :


- Une canalisation de type BP en fonte ductile et de diamètre 105 mm.
- Une canalisation de type MPB en polyéthylène et de diamètre 63 mm.

Les réseaux et branchements

Représentation

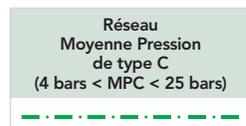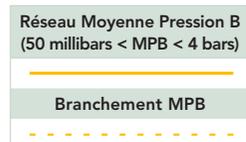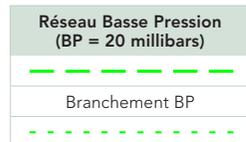

Texte au-dessus de la canalisation

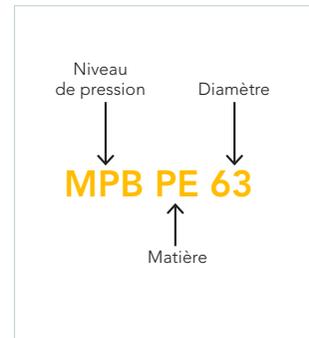


Les cotations

Les cotations sont utilisées pour repérer au sol la position des canalisations en indiquant la distance entre les canalisations et des repères (mobilier urbain ou façades d'immeubles) visibles, fixes, et durables sur le terrain.


Ce qu'il faut savoir :

Les cotes peuvent avoir deux couleurs : la couleur noire ou la couleur du réseau. Un point du réseau peut être coté :

a) Perpendiculairement au mur.
Le réseau MPB (en orange) est coté par rapport à un point perpendiculaire au mur.

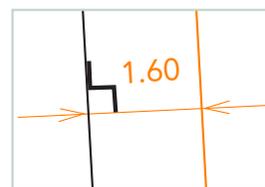

b) par triangulation prises par rapport à 2 points ou plus. Le réseau MPB (en orange) est coté par triangulation prises par rapport à 2 points : l'angle du mur et le centre de la plaque d'égout.

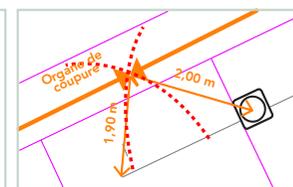

Échelle de présentation



Echelle	Mesuré sur le plan	Correspond sur le terrain
1/2000°	1 cm	20m
1/500°	1 cm	5m
1/200°	1 cm	2m

Sur un plan au 1/200° 1 cm équivaut à 2 m sur le terrain.

À l'aide d'une règle graduée (kutch), mesurez la distance sur le plan entre 2 points. Selon l'échelle, la mesure effectuée sur le plan vous permet ainsi de connaître la distance réelle sur le terrain.

Ex. : 4 cm sur le plan correspond à 8 m sur le terrain.




ATTENTION !
Il est impératif de vérifier l'échelle du plan remis grâce à la règle graduée indiquée sur le plan.



La profondeur

Sur le plan, elle est indiquée en mètres entre parenthèses dans les caractéristiques réseaux comme par exemple : **MPB PE 110 (0,70)...**

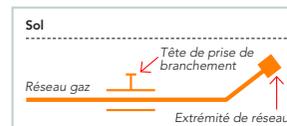


ATTENTION !
Certains accessoires et les extrémités de réseau peuvent être à une profondeur plus faible que celle du réseau.

Localiser une canalisation GRDF selon sa classe de précision

Pour les canalisations

Les réseaux figurant sur le plan sont rangés en classe de précision B à l'exception des tronçons pour lesquels une autre classe est précisée. (exception à Paris, les réseaux GRDF sont en classe A, sauf indications contraires en classe B ou C)

Classe de précision	Incertitude maximale de localisation. Le réseau ou tronçon se trouve, par rapport à sa position cartographiée, dans un fuseau :	Pour les tronçons de réseau qui ont une classe de précision différente de celle du plan, la classe de précision figure dans les caractéristiques réseau comme suit :
A	<ul style="list-style-type: none"> • Inférieur ou égal à 40 cm pour les réseaux rigides en acier, cuivre, fonte ou tôle bitumée. • Inférieur ou égal à 50 cm pour les réseaux en PE (polyéthylène). 	Le terme CLASSE A est inséré en toutes lettres dans les caractéristiques associées aux tronçons en classe A. MPB PE 63 CLASSE A :: 2001. Des séparateurs de classe indiquent les limites des tronçons en Classe A
B	Inférieur ou égal à 1m50.	Sans indication de classe dans les caractéristiques réseaux, le tronçon est en classe B par défaut, sauf indication classe C. (la classe B est parfois indiquée)
C	La position du réseau ou du tronçon de réseau n'est pas connue avec précision.	Série de ??? , ou termes position incertaine, supposée, inconnue, approximative...

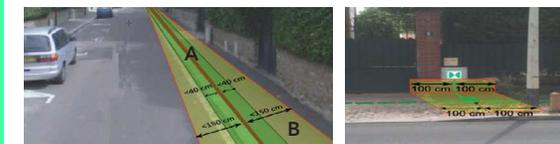

Pour les branchements

Tous les branchements présents dans l'emprise des travaux sont rattachés au réseau principal représenté et pourvus d'affleurants (coffrets ou regards [bouches]) visibles depuis le domaine public. S'ils ne sont pas cartographiés, les branchements se trouvent dans un fuseau inférieur ou égal à 1 m de part et d'autre par rapport à l'axe de l'affleurant identifié, en direction de la canalisation. S'ils sont cartographiés, ils sont dans une bande de 1 m de part et d'autre du tracé, ou dans une bande de largeur 0,5 m (0,4 m) de part et d'autre s'ils sont indiqués en classe A (ou CL A). En conséquence, les techniques de terrassement doivent être exécutées conformément aux indications §3.4, §5.2.7, la fiche RX-DBG et le §5.4.2 du guide technique Version 2017 relatif aux travaux à proximité de réseaux.




ATTENTION !
Le branchement peut être à une profondeur plus faible au niveau de la remontée vers le coffret et l'immeuble. Les prises de branchements se situent dans les 15 cm au-dessus de la génératrice supérieure du réseau.

Classe de précision :

Les réseaux figurant sur le plan sont rangés en classe de précision B à l'exception des tronçons pour lesquels une autre classe est précisée

Voir notice jointe Lire et Comprendre un plan GRDF

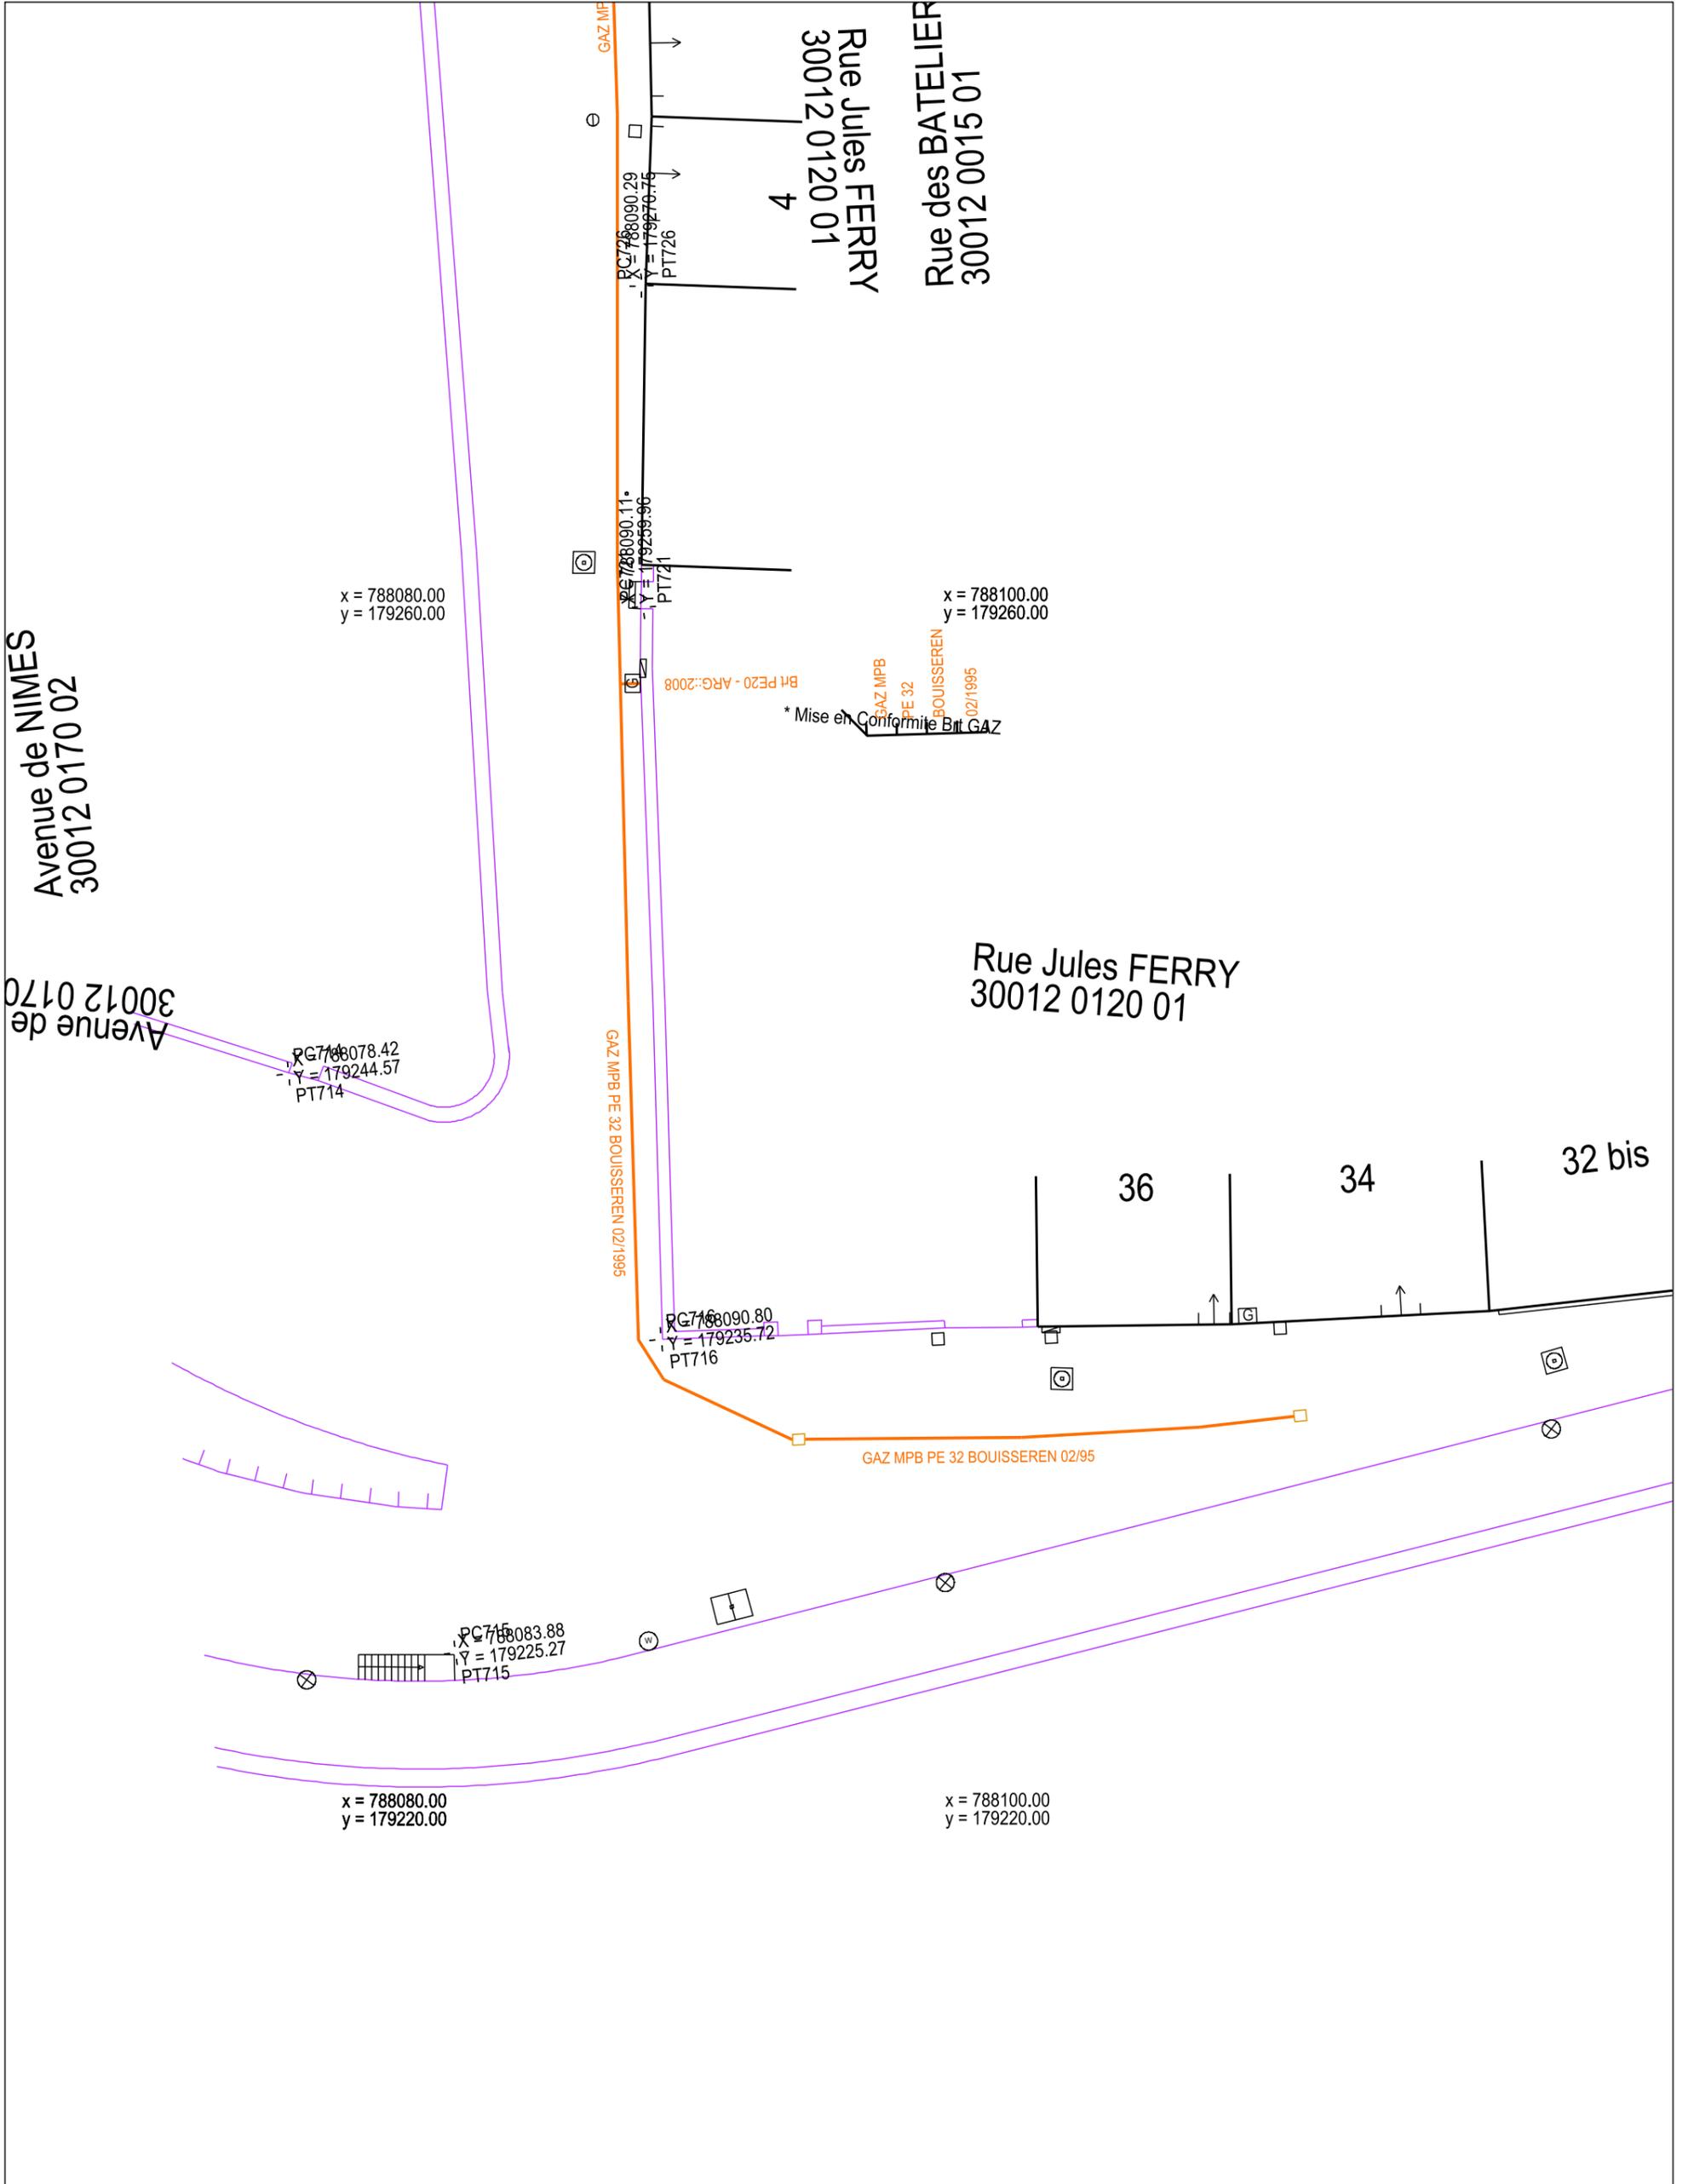

Avenue de NIMES
30012 0170 02

Avenue de
30012 0170

Rue Jules FERRY
30012 0120 01

Rue des BATELIER
30012 0015 01

Rue Jules FERRY
30012 0120 01

36

34

32 bis

x = 788080.00
y = 179260.00

x = 788100.00
y = 179260.00



x = 788080.00
y = 179220.00

x = 788100.00
y = 179220.00

URGENCE GAZ Dommage à ouvrage
02 47 85 74 44
Autre Urgence Gaz 0800 47 33 33

Description :

Classe de précision :
Les réseaux figurant sur le plan sont rangés en
classe de précision B à l'exception des tronçons
pour lesquels une autre classe est précisée
Voir notice jointe Lire et Comprendre un plan GRDF

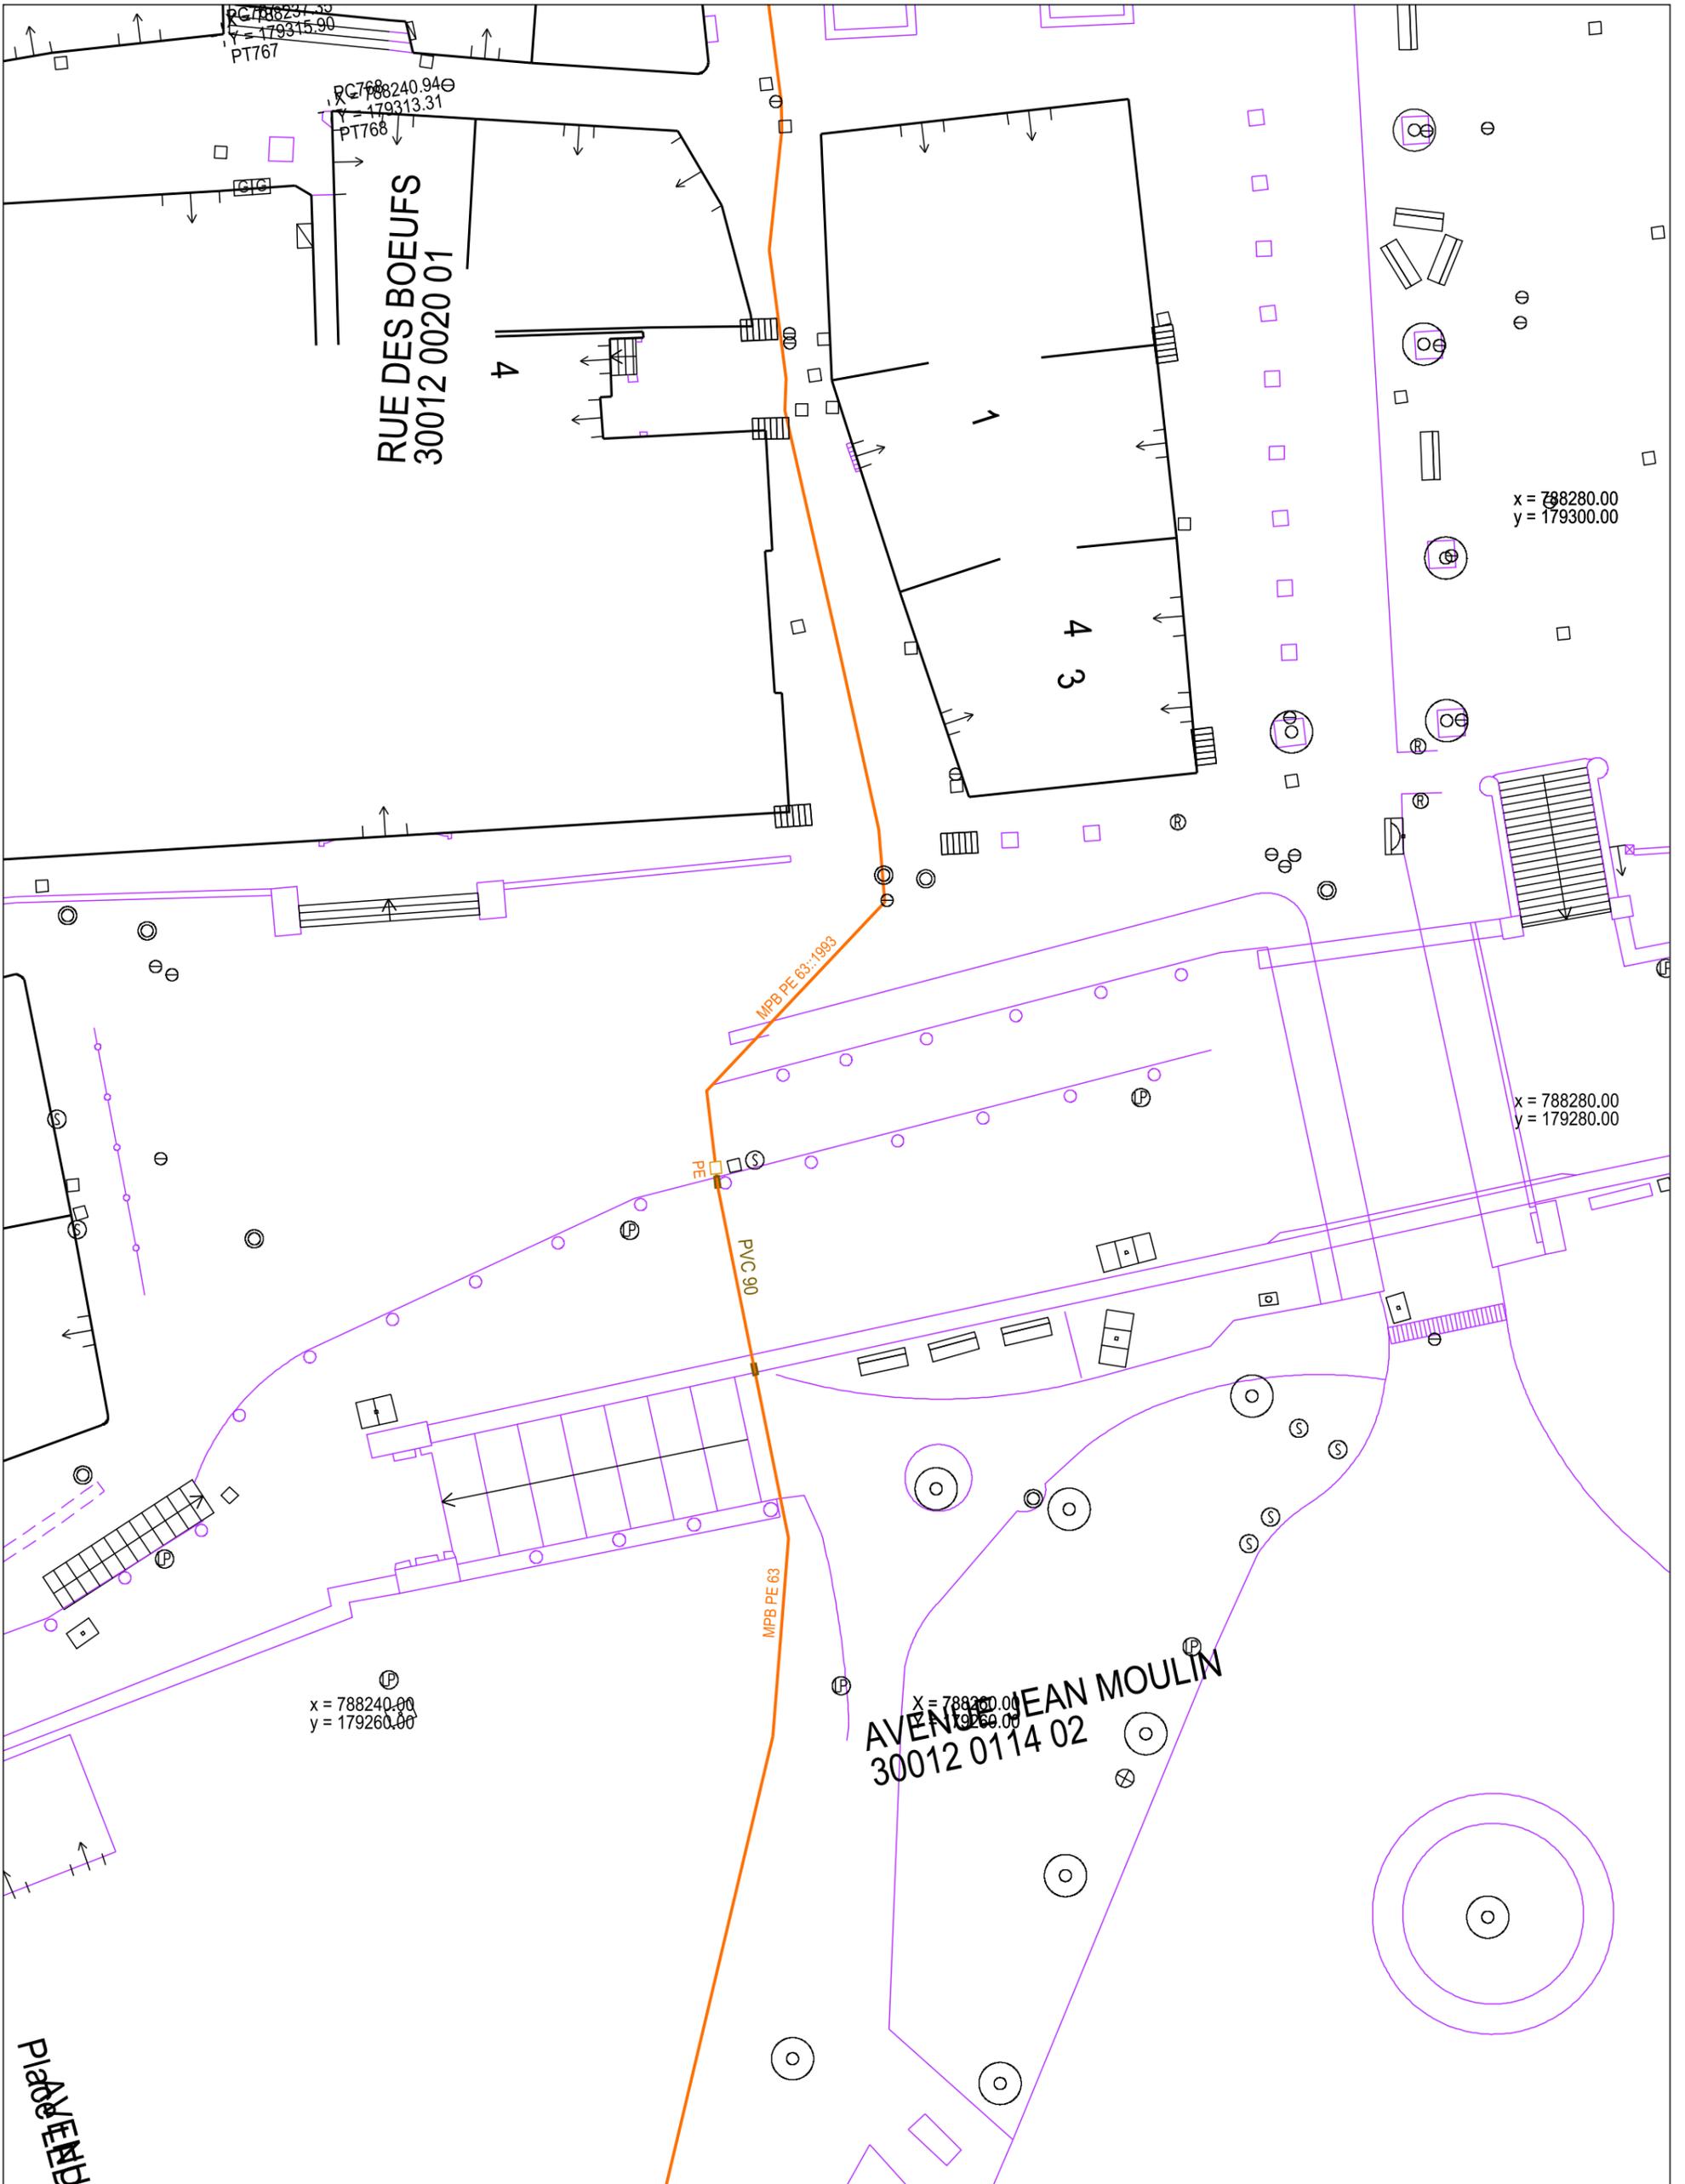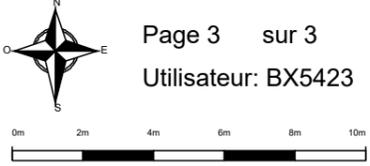

Plomberie



Veillez prendre en compte les commentaires suivants :

PROFONDEURS DES RÉSEAUX

Si aucune profondeur minimale réglementaire de pose n'est indiquée dans la colonne « profondeur mini » à la rubrique « Emplacement de nos réseaux / ouvrages » du récépissé

(CERFA N°14435) et si aucune profondeur spécifique n'est indiquée sur le plan, il y a lieu de considérer pour les ouvrages posés à partir du 23 octobre 2004 que la profondeur réglementaire de pose est au moins égale à 0,80 m pour les canalisations exploitées à une pression supérieure à 4 bar quel que soit l'emplacement, 0,80 m pour les canalisations exploitées à une pression inférieure ou égale à 4 bar et posées sous

chaussée ou zone de stationnement existante, 0,60 m pour des canalisations exploitées à une pression inférieure ou égale à 4 bar et posées sous trottoir, accotement.

En toutes hypothèses :

- les profondeurs auxquelles ont été enterrés les ouvrages et branchements situés dans l'emprise du projet de travaux ont pu varier depuis la date de pose

- l'incertitude maximale sur la profondeur d'un tronçon ou d'un branchement est relative à la classe de précision indiquée pour ce tronçon ou ce branchement.

Par ailleurs, l'échelle et les dates d'édition sont mentionnées sur les plans.

En cas de réalisation d'Investigations Complémentaires réalisées à votre initiative en

phase étude, par mesure indirecte (fouille fermée) en mode « passif » (sans raccordement aux ouvrages à détecter), nous attirons votre attention sur le risque potentiel d'approximation de la mesure.

En cas de doute sur la fiabilité de la mesure il est recommandé de procéder à des sondages de confirmation.

BRANCHEMENTS

Les branchements sont identifiables par leurs affleurants visibles. S'ils ne sont pas cartographiés, ils se trouvent dans un fuseau inférieur ou égal à 1 m de part et d'autre de l'affleurant identifié, en direction de la canalisation. S'ils sont cartographiés, le fuseau de même largeur suit le tracé représenté. En conséquence, les

techniques de terrassement doivent être exécutées conformément aux indications §3.4, § 5.2.7 et la fiche RX-DBG et § 5.4.2 du guide technique V2 relatif aux travaux à proximité de réseaux.

Attention : Le branchement peut être à une profondeur plus faible au niveau de la remontée vers le coffret.

Les prises de branchements se situent dans les 15 cm au dessus de la génératrice supérieure du réseau.

Responsable : LEFEVRE VIRGINIE

Tél: +33442378289

Date: 21/06/2018

Signature :

Service qui délivre le document

GRDF-Direction Réseaux Méditerranée
C2T MED



68 AVENUE SAINT JEROME
5PA1
13182 AIX EN PROVENCE CEDEX 5
France
Tél: +33442378289 Fax: +33442378290

COMMENTAIRES IMPORTANTS
ASSOCIES AU DOCUMENT N°
1825029778.182501RDT02

Veillez prendre en compte les commentaires suivants :

Vous avez reçu PAR MAIL les plans des ouvrages gaz en réponse à votre déclaration. Le format d'impression (A4, A3, A2, 4A4, A1 ou A0) est indiqué sur les plans. Nous vous demandons d'imprimer ces plans au bon format pour qu'ils soient correctement exploitables sur le chantier. Le cas contraire constitue une infraction.

Nous vous informons que, en application de l'Article R.554-35 du Code de l'Environnement, et depuis le 1er janvier 2013, une telle infraction est passible d'une amende administrative d'un montant maximal de 1500€ par infraction, pouvant être doublées en cas de récidive, et sans préjudice d'éventuelles sanctions pénales.

Responsable : LEFEVRE VIRGINIE

Tél: +33442378289

Date: 21/06/2018

Signature :

(Commentaires_V5.3_V1.0)



LEGENDE	
Système géodésique	EPSG
WGS 84	EPSG 4326

```
<gml:MultiPolygon xmlns:gml='http://www.opengis.net/gml'
srsName='EPSG:4326'><gml:polygonMember><gml:Polygon><gml:outerBoundaryIs><gml:LinearRing><gml:coordinates>4.677181059841415,
43.88920295198181 4.677223975185668,43.888940060804266 4.677524382595294,43.88892073052666
4.677733594898401,43.88886273965178 4.679080063823675,43.88907537259536 4.679562861446249,43.88915655952372
4.680018836978723,43.889257076515136 4.680458719257118,43.88933053113402 4.680399710658868,43.88950836825027
4.679954463962383,43.889477440099256 4.679643327716671,43.88948130612207 4.6796540565527565,43.889318933055264
4.679117614749847,43.88917202370989 4.678468520168338,43.88908310472144 4.677883798603172,43.88905217635003
4.677878434185176,43.889280272753695 4.677792603496753,43.88927640672215 4.677787239078666,43.88912949727223
4.677481467251046,43.889195219970524 4.677374178890441,43.88921455016423
4.677181059841415,43.88920295198181</gml:coordinates></gml:LinearRing></gml:outerBoundaryIs></gml:Polygon></gml:polygonMembe
r></gml:MultiPolygon>
```

Polygone 1
(43.889203 4.677181);(43.888940 4.677224);(43.888921 4.677524);(43.888863 4.677734);(43.889075 4.679080);(43.889157 4.679563);(43.889257 4.680019);(43.889331 4.680459);(43.889508 4.680400);(43.889477 4.679954);(43.889481 4.679643);(43.889319 4.679654);(43.889172 4.679118);(43.889083 4.678469);(43.889052 4.677884);(43.889280 4.677878);(43.889276 4.677793);(43.889129 4.677787);(43.889195 4.677481);(43.889215 4.677374);(43.889203 4.677181);

Récépissé de DT Récépissé de DICT

Au titre du chapitre IV du titre V du livre V (partie réglementaire) du Code de l'environnement
et de la section 12 du chapitre IV du titre III du livre V de la 4^{ème} partie (partie réglementaire) du Code du travail

(Annexe 2 de l'arrêté du 15 février 2012 modifié - NOR : DEVP1116359A)

Destinataire

- Récépissé de DT
 Récépissé de DICT
 Récépissé de DT/DICT
conjointe

Dénomination : AMEVIA INGENIERIE

Complément / Service :

Numéro / Voie : 10 rue de la Bergerie

Lieu-dit / BP :

Code Postal / Commune : 3 0 1 0 0 ALES

Pays : France

N° consultation du téléservice : 2 0 1 8 0 6 1 9 0 3 3 1 4 D 6 3

Référence de l'exploitant :

N° d'affaire du déclarant : 18-011-A

Personne à contacter (déclarant) : PLANTIN Ludovic

Date de réception de la déclaration : 19 / 06 / 2018

Commune principale des travaux : ARAMON

Adresse des travaux prévus : av de nimes

Coordonnées de l'exploitant :

Raison sociale : MAIRIE ARAMON

Personne à contacter : PRONESTI MICHEL

Numéro / Voie : PLACE PIERRE RAMEL

Lieu-dit / BP :

Code Postal / Commune : 3 0 3 9 0 ARAMON

Tél. : 0 4 6 6 5 7 3 8 9 2 Fax : 0 4 6 6 5 7 3 8 9 1

Éléments généraux de réponse

Les renseignements que vous avez fournis ne nous permettent pas de vous répondre. La déclaration est à renouveler. Précisez notamment :

Les réseaux/ouvrages que nous exploitons ne sont pas concernés au regard des informations fournies. Distance > à : _____ m

Il y a au moins un réseau/ouvrage concerné (voir liste jointe) de catégorie : EU EL TL (voir liste des catégories au verso)

Modification ou extension de nos réseaux / ouvrages

Modification ou extension de réseau/ouvrage envisagée dans un délai inférieur à 3 mois : _____

Réalisation de modifications en cours sur notre réseau/ouvrage.

Veuillez contacter notre représentant : _____ Tél. : _____

NB : Si nous avons connaissance d'une modification du réseau/ouvrage dans le délai maximal de 3 mois à compter de la consultation du téléservice, nous vous en informerons.

Emplacement de nos réseaux / ouvrages

Plans joints : Références : Echelle⁽¹⁾ : Date d'édition⁽¹⁾ : Sensible : Prof. règl. mini⁽¹⁾ : Matériau réseau⁽¹⁾ :

NB : La classe de précision A, B ou C figure dans les plans. _____ / _____ / _____ 0 cm _____
_____ / _____ / _____ 0 cm _____

Réunion sur chantier pour localisation du réseau/ouvrage : Date retenue d'un commun accord : ____ / ____ / ____ à ____ h ____
ou Prise de RDV à l'initiative du déclarant (date du dernier contact non conclusif : ____ / ____ / ____)

Votre projet doit tenir compte de la servitude protégeant notre ouvrage.

(cas d'un récépissé de DT) Tous les tronçons dans l'emprise ne sont pas en totalité de classe A : investigations complémentaires ou clauses particulières au marché à prévoir.

Les branchements situés dans l'emprise du projet et pourvus d'affleurant sont tous rattachés à un réseau principal souterrain identifié dans les plans joints.

(1) : facultatif si l'information est fournie sur le plan joint

Recommandations de sécurité

Les recommandations techniques générales en fonction des réseaux et des techniques de travaux prévues sont consultables sur www.reseaux-et-canalizations.gouv.fr

Les recommandations techniques spécifiques suivantes sont à appliquer, en fonction des risques liés à l'utilisation des techniques de travaux employées :

Rubriques du guide technique relatives à des ouvrages ou travaux spécifiques : _____

Pour les exploitants de lignes électriques : si la distance d'approche a été précisée, la mise hors tension est : possible impossible

Mesures de sécurité à mettre en œuvre : _____

Dispositifs importants pour la sécurité :

Cas de dégradation d'un de nos ouvrages

En cas de dégradation d'un de nos ouvrages, contactez nos services au numéro de téléphone suivant : 0 4 6 6 5 7 3 8 9 2

Pour toute anomalie susceptible de mettre en cause la sécurité au cours du déroulement du chantier, prévenir le service départemental d'incendie et de secours (par défaut le 18 ou le 112) : _____

Responsable du dossier

Nom : _____

Désignation du service : Service Technique

Tél. : 0 4 6 6 5 7 3 8 9 2

Signature de l'exploitant ou de son représentant


Nom du signataire : PRONESTI MICHEL

Signature : _____

Date : 28 / 06 / 2018 Nombre de pièces jointes, y compris les plans : 3



- Légende :**
- Stations de relèvement
 - Têtes de buses
 - Bassins d'orages
 - Dessableurs/Dégrilleurs
 - Déversoirs d'orages
 - Rejets
 - Stations d'épuration
 - Anti-béliers
 - Chasses égouts
 - Clapets
 - Siphons
 - Vannes
 - Caisses de branchements
 - Regards de branchements
 - Réseaux d'eaux pluviales
 - Bâtiments durs
 - Bâtiments légers
 - Limites communales

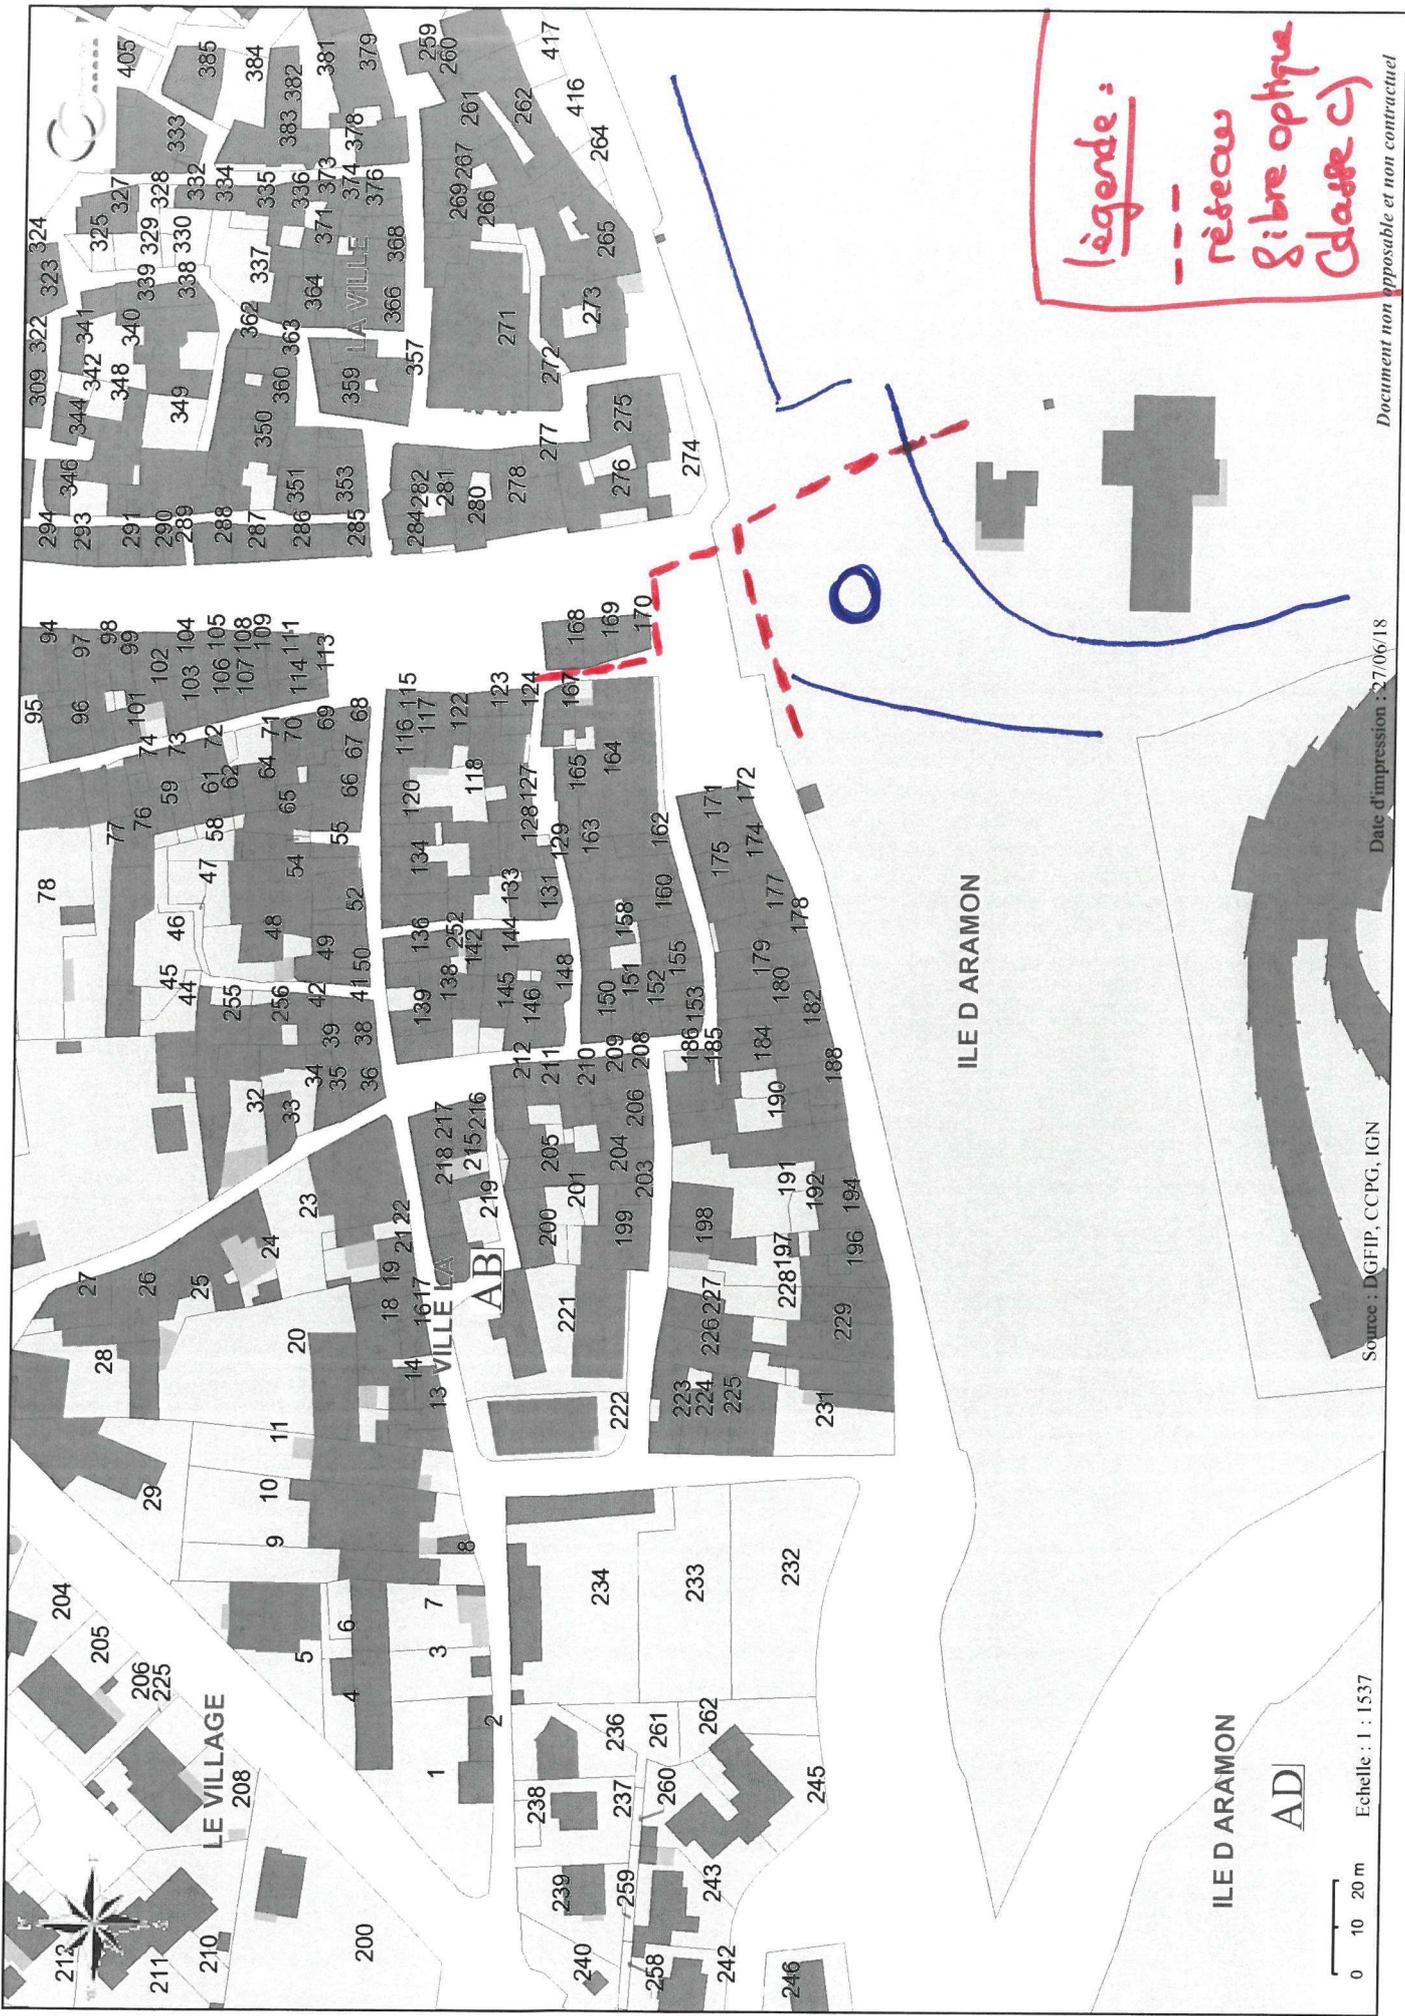

légende :
 --- réseau fibre optique (classe C)

Document non opposable et non contractuel

Date d'impression : 27/06/18

Source : DGFIP, CCPG, IGN

ILE D ARAMON
 AD

0 10 20 m
 Echelle : 1 : 1537



212
 211
 210
 LE VILLAGE
 208
 200

204
 205
 206
 225

29
 10
 11
 20
 23
 24
 25
 26
 27
 28

32
 33
 34
 35
 36
 38
 39
94
 95
Récépissé de DT Récépissé de DICT

Au titre du chapitre IV du titre V du livre V (partie réglementaire) du Code de l'environnement
et de la section 12 du chapitre IV du titre III du livre V de la 4^{ème} partie (partie réglementaire) du Code du travail

(Annexe 2 de l'arrêté du 15 février 2012 modifié - NOR : DEVP1116359A)

Destinataire

- Récépissé de DT
 Récépissé de DICT
 Récépissé de DT/DICT
conjointe

Dénomination : AMEVIA INGENIERIE
Complément / Service : _____
Numéro / Voie : 10 rue de la Bergerie
Lieu-dit / BP : _____
Code Postal / Commune : 3 0 1 0 0 ALES
Pays : France

N° consultation du téléservice : 2 0 1 8 0 6 1 9 0 3 3 1 4 D 6 3
Référence de l'exploitant : _____
N° d'affaire du déclarant : 18-011-A
Personne à contacter (déclarant) : PLANTIN Ludovic
Date de réception de la déclaration : 19 / 06 / 2018
Commune principale des travaux : ARAMON
Adresse des travaux prévus : av de nimes

Coordonnées de l'exploitant :

Raison sociale : SAUR SUD EST - SECTEUR GARD LOZERE
Personne à contacter : _____
Numéro / Voie : TSA 70011
Lieu-dit / BP : _____
Code Postal / Commune : 6 9 1 3 4 DARDILLY CEDEX
Tél. : 0 0 0 0 0 0 0 0 0 0 0 0 **Fax :** 0 1 7 0 9 6 0 9 0 7

Éléments généraux de réponse

- Les renseignements que vous avez fournis ne nous permettent pas de vous répondre. La déclaration est à renouveler. Précisez notamment : _____
- Les réseaux/ouvrages que nous exploitons ne sont pas concernés au regard des informations fournies. Distance > à : _____ m
- Il y a au moins un réseau/ouvrage concerné (voir liste jointe) de catégorie : EA EU _____ (voir liste des catégories au verso)

Modification ou extension de nos réseaux / ouvrages

Modification ou extension de réseau/ouvrage envisagée dans un délai inférieur à 3 mois : _____

Réalisation de modifications en cours sur notre réseau/ouvrage.

Veuillez contacter notre représentant : _____ Tél. : _____

NB : Si nous avons connaissance d'une modification du réseau/ouvrage dans le délai maximal de 3 mois à compter de la consultation du téléservice, nous vous en informerons.

Emplacement de nos réseaux / ouvrages

- Plans joints : Références : _____ Echelle⁽¹⁾ : _____ Date d'édition⁽¹⁾ : ____/____/____ Sensible : Prof. règl. mini⁽¹⁾ : 0 cm Matériau réseau⁽¹⁾ : _____
NB : La classe de précision A, B ou C figure dans les plans. _____
- Réunion sur chantier pour localisation du réseau/ouvrage : Date retenue d'un commun accord : ____/____/____ à ____ h ____
ou Prise de RDV à l'initiative du déclarant (date du dernier contact non conclusif : ____/____/____)
- Votre projet doit tenir compte de la servitude protégeant notre ouvrage.
- (cas d'un récépissé de DT) Tous les tronçons dans l'emprise ne sont pas en totalité de classe A : investigations complémentaires ou clauses particulières au marché à prévoir.
- Les branchements situés dans l'emprise du projet et pourvus d'affleurant sont tous rattachés à un réseau principal souterrain identifié dans les plans joints.
(1) : facultatif si l'information est fournie sur le plan joint

Recommandations de sécurité

Les recommandations techniques générales en fonction des réseaux et des techniques de travaux prévues sont consultables sur www.reseaux-et-canalizations.gouv.fr

Les recommandations techniques spécifiques suivantes sont à appliquer, en fonction des risques liés à l'utilisation des techniques de travaux employées :
VOIR LE GUIDE TECHNIQUE Fascicule 2, version 2

Rubriques du guide technique relatives à des ouvrages ou travaux spécifiques : 3.8 p40 ; 3.9 p43 ; 3.10 p45 ; 7 p98 ; 8.2.1 p105

Pour les exploitants de lignes électriques : si la distance d'approche a été précisée, la mise hors tension est : possible impossible

Mesures de sécurité à mettre en œuvre : _____

Dispositifs importants pour la sécurité :

Cas de dégradation d'un de nos ouvrages

En cas de dégradation d'un de nos ouvrages, contactez nos services au numéro de téléphone suivant : _____

Pour toute anomalie susceptible de mettre en cause la sécurité au cours du déroulement du chantier, prévenir le service départemental d'incendie et de secours (par défaut le 18 ou le 112) : _____

Responsable du dossier

Nom : _____
Désignation du service : _____
Tél. : _____

Signature de l'exploitant ou de son représentant

Nom du signataire : MOULLET Jean-Yves
Signature : _____
Date : 19 / 06 / 2018 Nombre de pièces jointes, y compris les plans : 3

LEGENDE

EA

	Tronçons classe C		Dégrilleur		Régulateur de pression
	Tronçons classe B		Dessableur		Réserve incendie
	Tronçons classe A		Disconnecteur		Réservoir au sol/Bâche
	Accélérateur		Forage		Réservoir de chasse
	Anode protect.cathodique		Isolation électrique		Réservoir (semi)enterré
	Auto-contrôle		Micro ventouse		Réservoir sur tour
	Barrage		Piézomètre		Shunt
	Boîte à boues		Plaque d'extrémité		Siphon
	Borne fontaine		Poste de soutirage		Soupape anti-bélier
	Bouche d'incendie		Poteau d'incendie		Stabilisateur d'écoulement
	Bouche de lavage		Potelet protect.cathodique		Station de pompage
	Brise charge		Prise d'eau		Station de surpression
	Canal de mesure		Prise de potentiel		Traitement sur réseau
	Captage		Production avec traitement		Vanne asservie
	Chasse automatique		Puisard		Vanne
	Cheminée d'équilibre		Puits		Vanne de survitesse
	Clapet		Purge		Vanne en attente
	Compteur production/secto.		Réducteur de pression		Vanne fermée
	Compteur export/import		Réduction		Vanne réglée
	Ddass		Regard		Ventouse
	Débitmètre		Régulateur de débit		Vidange

①②④ Borne 1/2/4 prises

EU

	Tronçons classe C		Chasse		Rond visitable à grille
	Tronçons classe B		Clapet		Station d'épuration
	Tronçons classe A		Débitmètre		Tampon/avaloir
	Avaloir		Dégrilleur		Té de curage
	Avaloir à grille		Dessableur		Traitement sur réseau
	Bassin de rétention		Déversoir d'orage		Vacuomètre
	Batardeau		Exutoire		Vanne
	Brise charge		Lagune		Vanne à guillotine
	Canal de mesure		Plaque pleine		Vanne à manchon
	Carré borgne		Poste de relevage		Vanne murale
	Carré visitable		Puisard		Ventouse
	Carré visitable à grille		Rond borgne		Vidange
	Chambre de détente		Rond visitable		



Recommandations techniques et consignes de sécurité Travaux à proximité d'ouvrages d'assainissement et de distribution d'eau

Tous travaux commencés avant d'avoir reçu une réponse à votre DICT engage votre responsabilité exclusive.

Les plans mis à votre disposition en réponse à votre DICT font apparaître des ouvrages (ci-après : « les ouvrages ») dans la zone d'influence de vos travaux. Il vous revient de prendre toutes initiatives pour garantir leur préservation, ainsi que la sécurité des personnes et la protection de l'environnement compte tenu des dangers présentés par un endommagement des ouvrages (pression interne pouvant dépasser 7 bars dans les canalisations d'eau potable, effluents nocifs dans les ouvrages d'assainissement...).

En votre qualité d'entreprise spécialisée en charge de la réalisation de travaux de terrassement ou de forage il vous appartient de prendre les dispositions commandées par les règles de l'art.

Repérage préalable des ouvrages

Tous les renseignements qui vous sont fournis, et en particulier ceux portés sur les plans, ne le sont qu'à titre indicatif, des modifications de la voirie (assiette, profil, repère) ayant pu intervenir postérieurement à l'établissement des plans de récolement des canalisations et ouvrages. En outre, les branchements n'apparaissent la plupart du temps pas sur ces plans. Sauf autre indication apportée sur le plan joint pour chaque canalisation, la classe de précision est la classe C (incertitude maximale de localisation du réseau >1,5m).

Les accessoires de surface (regards, bouches à clef, tampons, plaques,...) donnent des indications sur la localisation des ouvrages enterrés. Il vous appartient de les prendre en compte. Toutefois ces accessoires peuvent avoir été déplacés ou dissimulés sans que l'information ait été portée à la connaissance du gestionnaire du réseau.

La position, la profondeur, la géométrie, et la nature des ouvrages doivent être confirmées sous votre responsabilité exclusive par des sondages manuels suffisamment rapprochés et appropriés à la nature et la profondeur des travaux projetés.

Certains de nos anciens ouvrages ne sont pas protégés par un grillage avertisseur, qui ne saurait constituer à lui seul un facteur d'alerte de proximité. Si cette signalisation existe, elle sera soigneusement remise en place.

Afin de faciliter la localisation des réseaux indiqués sur le présent plan, et sur demande écrite à : rdvsite.sud-est@saur.fr, un rendez-vous sur site peut être proposé. Ce service doit être contacté au minimum 48 h avant l'intervention et sera facturé 150 € HT.

Pour assurer toutes les garanties de sécurité, vous devez procéder à un marquage ou piquetage au sol permettant, pendant toute la durée du chantier, de signaler le tracé de l'ouvrage, et le cas échéant la localisation des points singuliers (affleurants, changements de direction,...).

Précaution pendant les travaux

Pendant toute la durée des travaux, l'accès à nos canalisations et aux accessoires de surface doit être maintenu libre de jour comme de nuit.

Dans l'hypothèse où des accessoires de surface devraient être déplacés, vous devez en informer le gestionnaire qui vous informera des précautions à prendre. Leur repositionnement convenable et leur mise à la cote sera réalisé à vos frais.

Les travaux devront être réalisés dans les règles de l'art sans entraîner de contraintes excessives sur les ouvrages ni générer d'interactions susceptibles de nuire à leur bonne conservation.

Attitude en cas de sinistre

En cas de dégradation des ouvrages, imputable à vos travaux, il vous appartient d'avertir le gestionnaire dans les meilleurs délais et de favoriser la réalisation des opérations de réparations qui s'imposent. Le gestionnaire est le seul habilité à intervenir sur ses propres ouvrages. Une facturation sera établie, comprenant la prise en charge de l'intervention liée au sinistre, la main d'œuvre et la fourniture.

Le non respect de ces consignes engage totalement votre responsabilité en cas de sinistre. Nous vous rappelons en outre qu'aux termes de l'article L1324-4 du Code de la santé publique :

« Le fait de dégrader des ouvrages publics destinés à recevoir ou à conduire des eaux d'alimentation ou de laisser introduire des matières susceptibles de nuire à la salubrité, dans l'eau [...] servant à l'alimentation publique, est puni de trois ans d'emprisonnement et 45000 euros d'amende ».



Légende :
Voir page annexe

Format d'impression : A4 Paysage
Classe de précision 'C' si non renseignée sur réseau

Échelle : 1:1000 --- Plan généré le : 19/06/2018 - 13:57:17
Numéro de consultation : 2018061903314D63
Adresse : av de nimes 30390 ARAMON
Plan d'ensemble





Légende :
Voir page annexe
Format d'impression : A4 Paysage
Classe de précision 'C' si non renseignée sur réseau

Folio n° : 0

Échelle : 1:500 --- Plan généré le : 19/06/2018 - 13:57:17
Numéro de consultation : 2018061903314D63
Adresse : av de nimes 30390 ARAMON



BD Parcellaire® et BD Adresse® de © IGN. Reproduction interdite. --- Système de coordonnées : Lambert93 (EPSG:2154)



Légende :
Voir page annexe
Format d'impression : A4 Paysage
Classe de précision 'C' si non renseignée sur réseau

Folio n° : 1

Échelle : 1:500 --- Plan généré le : 19/06/2018 - 13:57:17
Numéro de consultation : 2018061903314D63
Adresse : av de nimes 30390 ARAMON

